


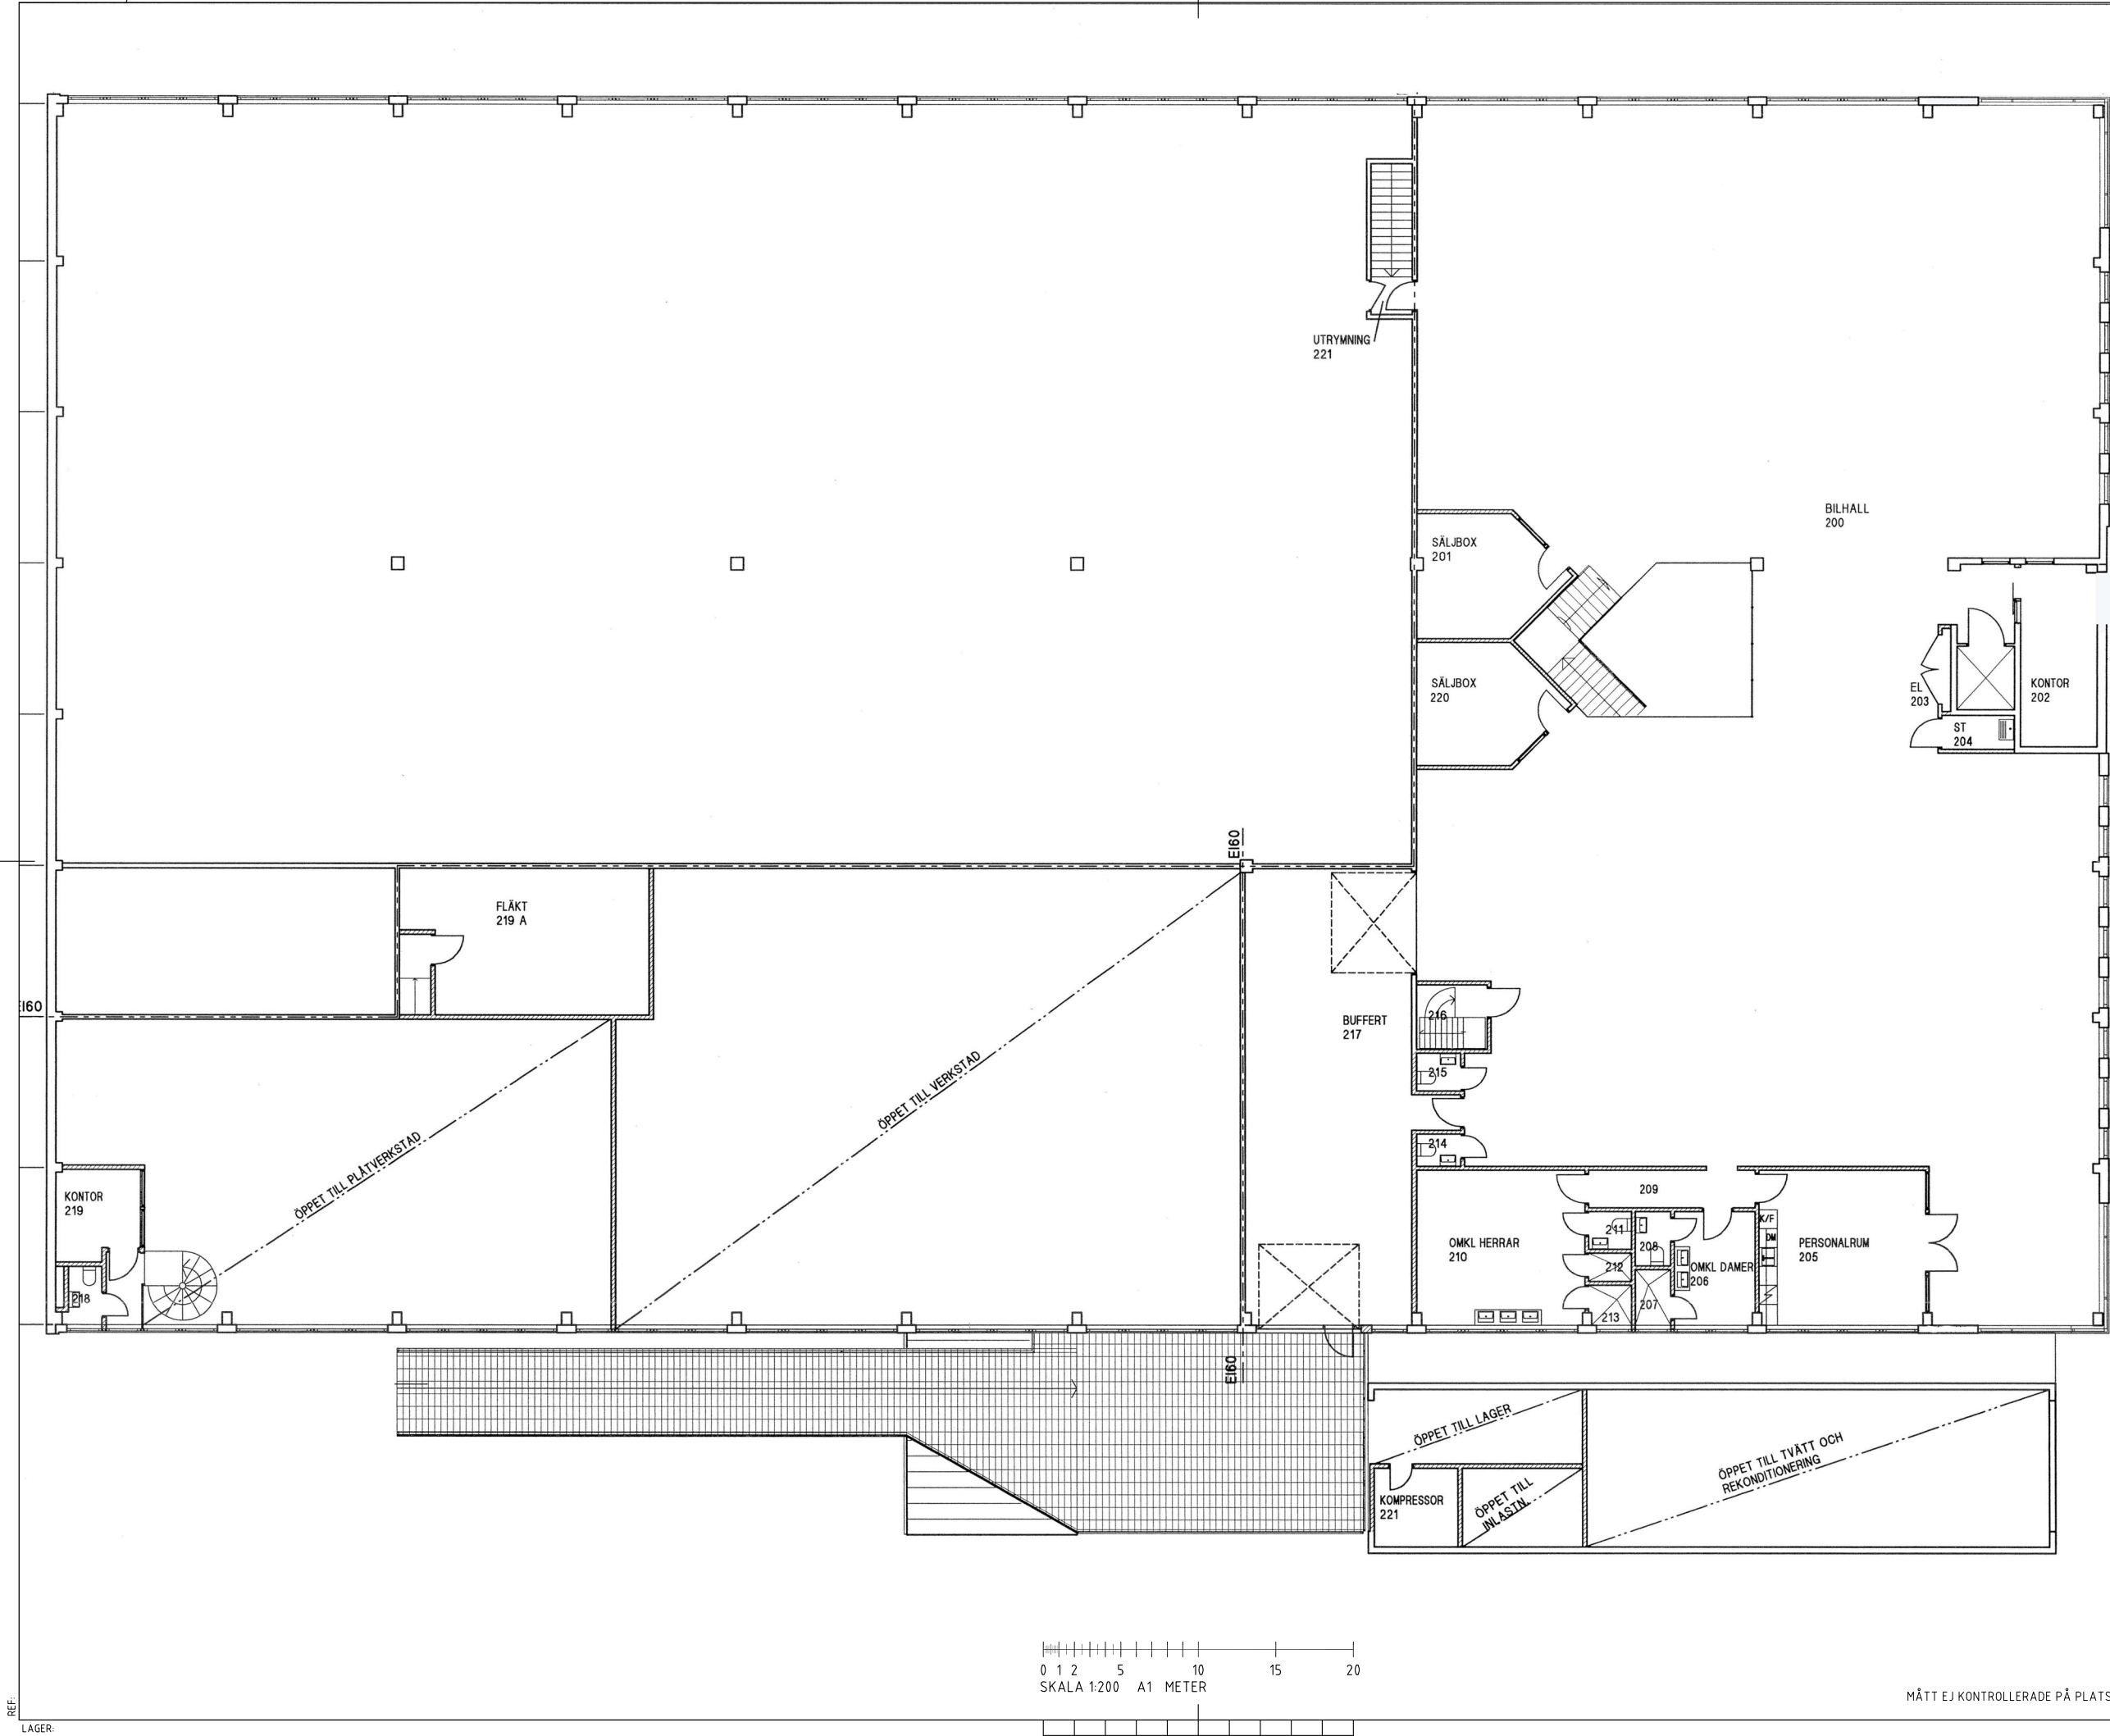

FÖRHANDSKOPIA 2025-10-03

BET	ANT	ÄNDRINGEN AVSER	DATUM	SIGN
-----	-----	-----------------	-------	------

RELATIONSHANDLING

AB | SAGAX

A	PAN ARKITEKTER AB	Mobil 070-341 12 15	per@panarkitekter.se
K	--	--	--
V	--	--	--
E	--	--	--
P	--	--	--

OBJEKTSNUMMER		PROJEKTNUMMER	
UPPDRAG NR		RI/TAD/KONSTR AV	HANDLÄGGARE
DATUM		ANSVARIG	
2025-10-XX		PER ARFVIDSON	
KV MURMÄSTARE-ÄMBETET 2, SÄTRA MURMÄSTARVÄGEN 17-19 PLAN 2, VÅNING 1 TR.			
SKALA		NUMMER	BET
1:100 A1 :200 A3		A-40.1-200	

MÄTT EJ KONTROLLERADE PÅ PLATS.