




Bottenplan

Mejerivägen

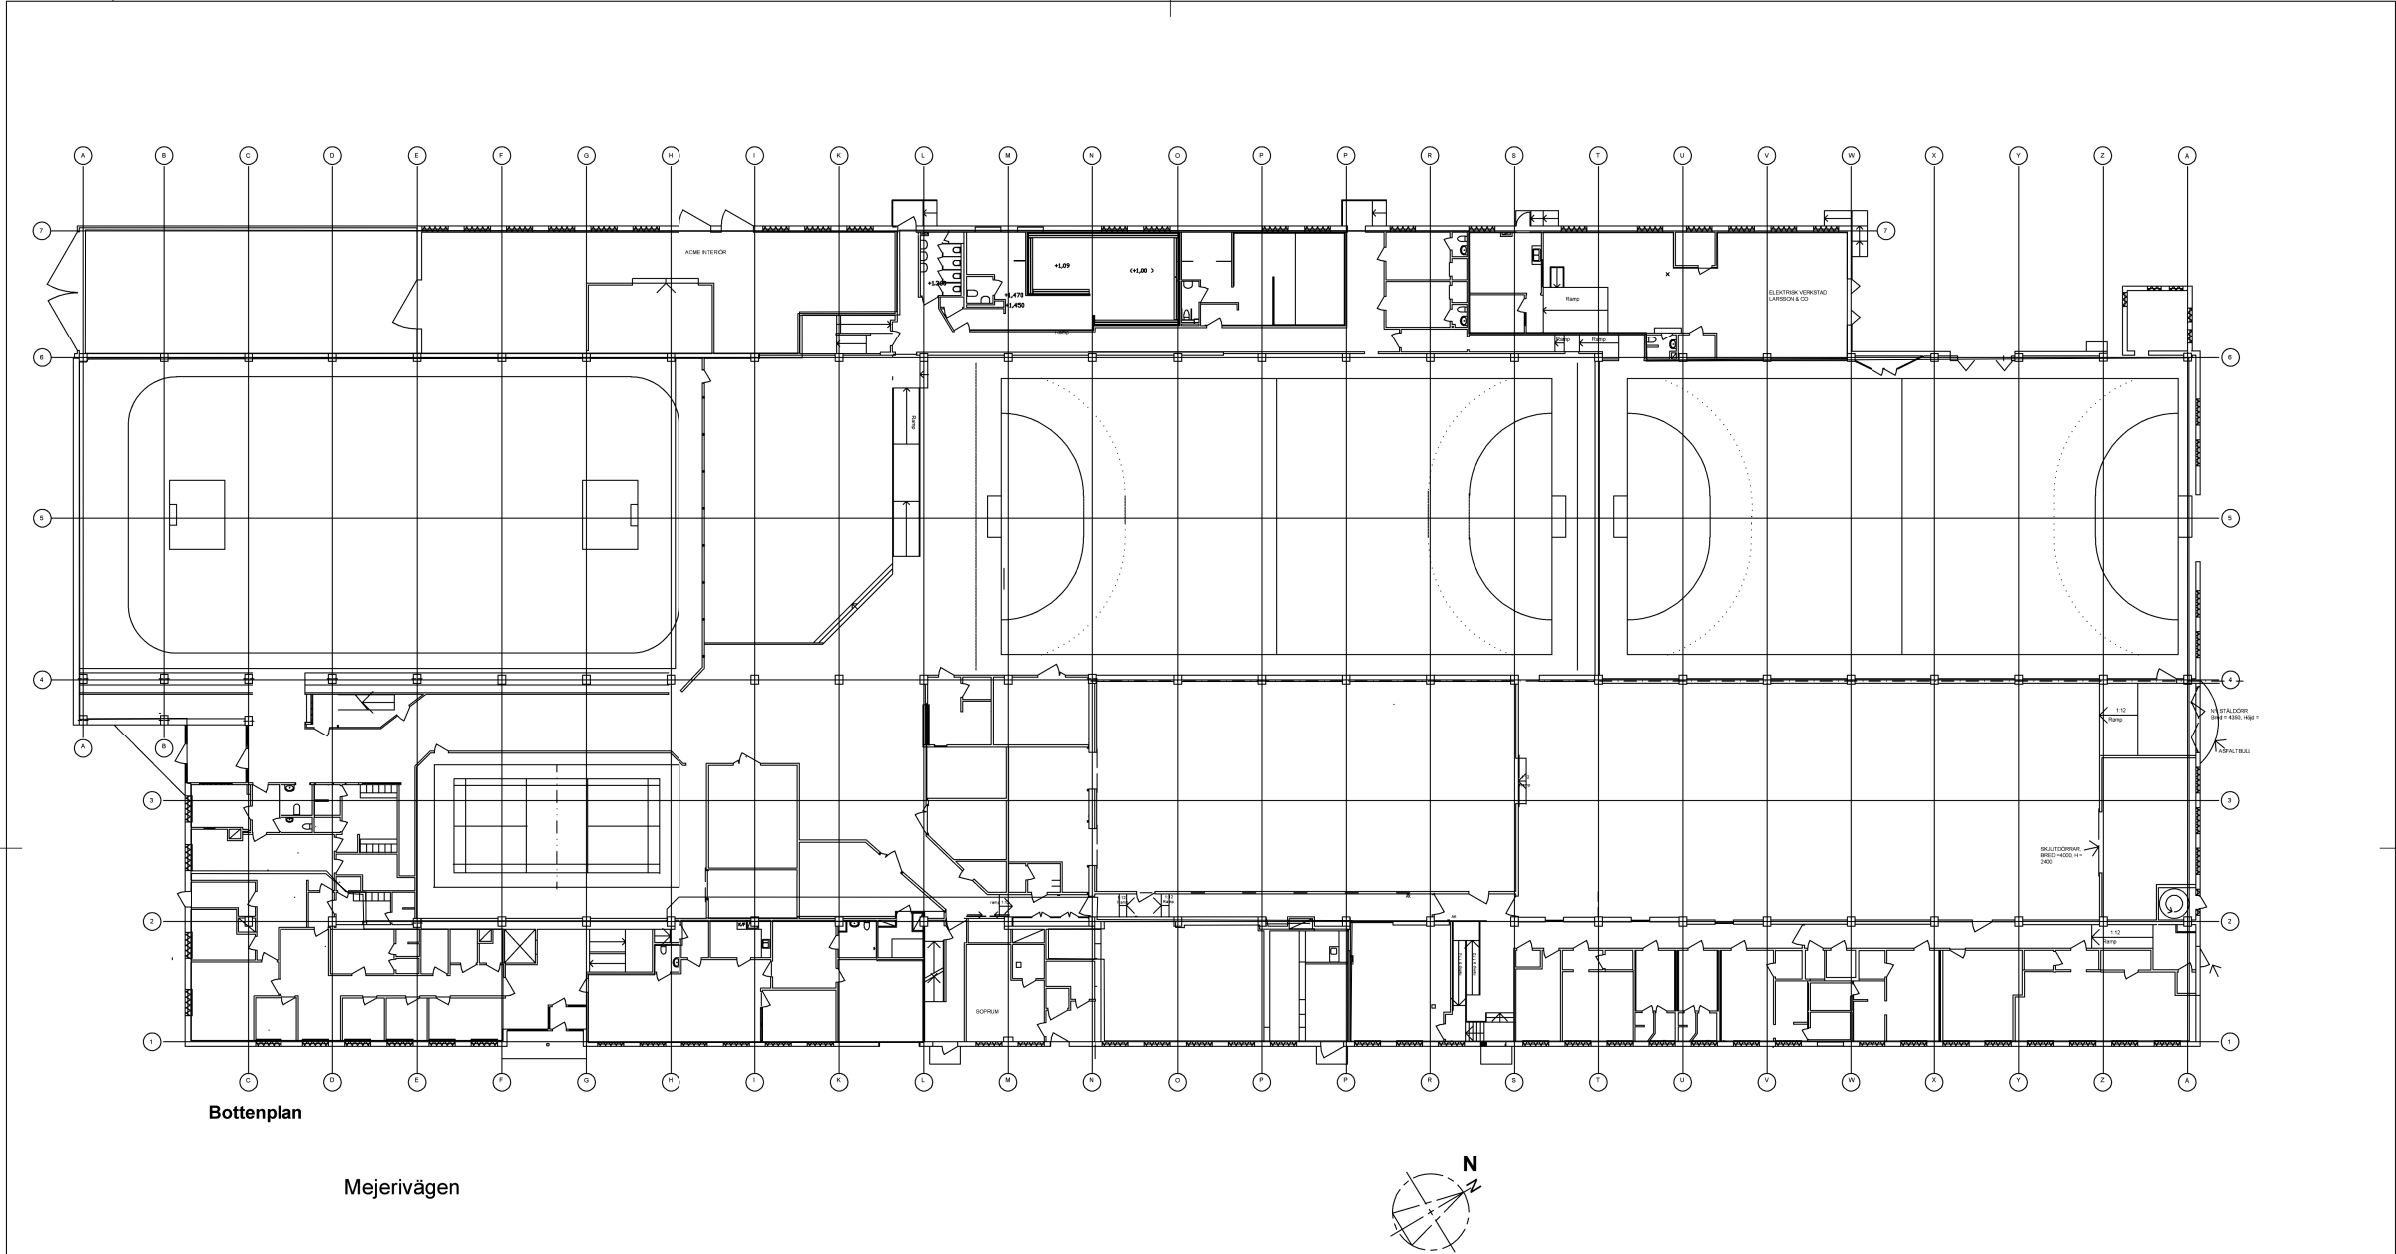

A		Lokal KNF Neuberger AB		2015-11-03		LM
BET	ANT	ÄNDRING AVSER		DATUM	SIGN	
RELATIONSHANDLING						
Kv. Tryckeriet 13Ä, Hus 3						
UPPDRAG NR		RITAD AV		HANDLAGGARE		
DATUM		ANSVARIG		PN		
2011-03-17		Peter Nygren				
HUS 3, BOTTENPLAN						
SKALA		HUS 3				BET
1:200		A401-C01				A

UTSKRIFTSDATUM: 2015-12-03 12:58
FILNAMN: A401-C01.DWG