



FÖRKLARINGAR


100% MÄTTRIKTHET KAN EJ GARANTERAS.
MÄTT BÖR DÄRMED KONTROLLERAS INNAN RITNINGEN ANVÄNDS SOM UNDERLAG.

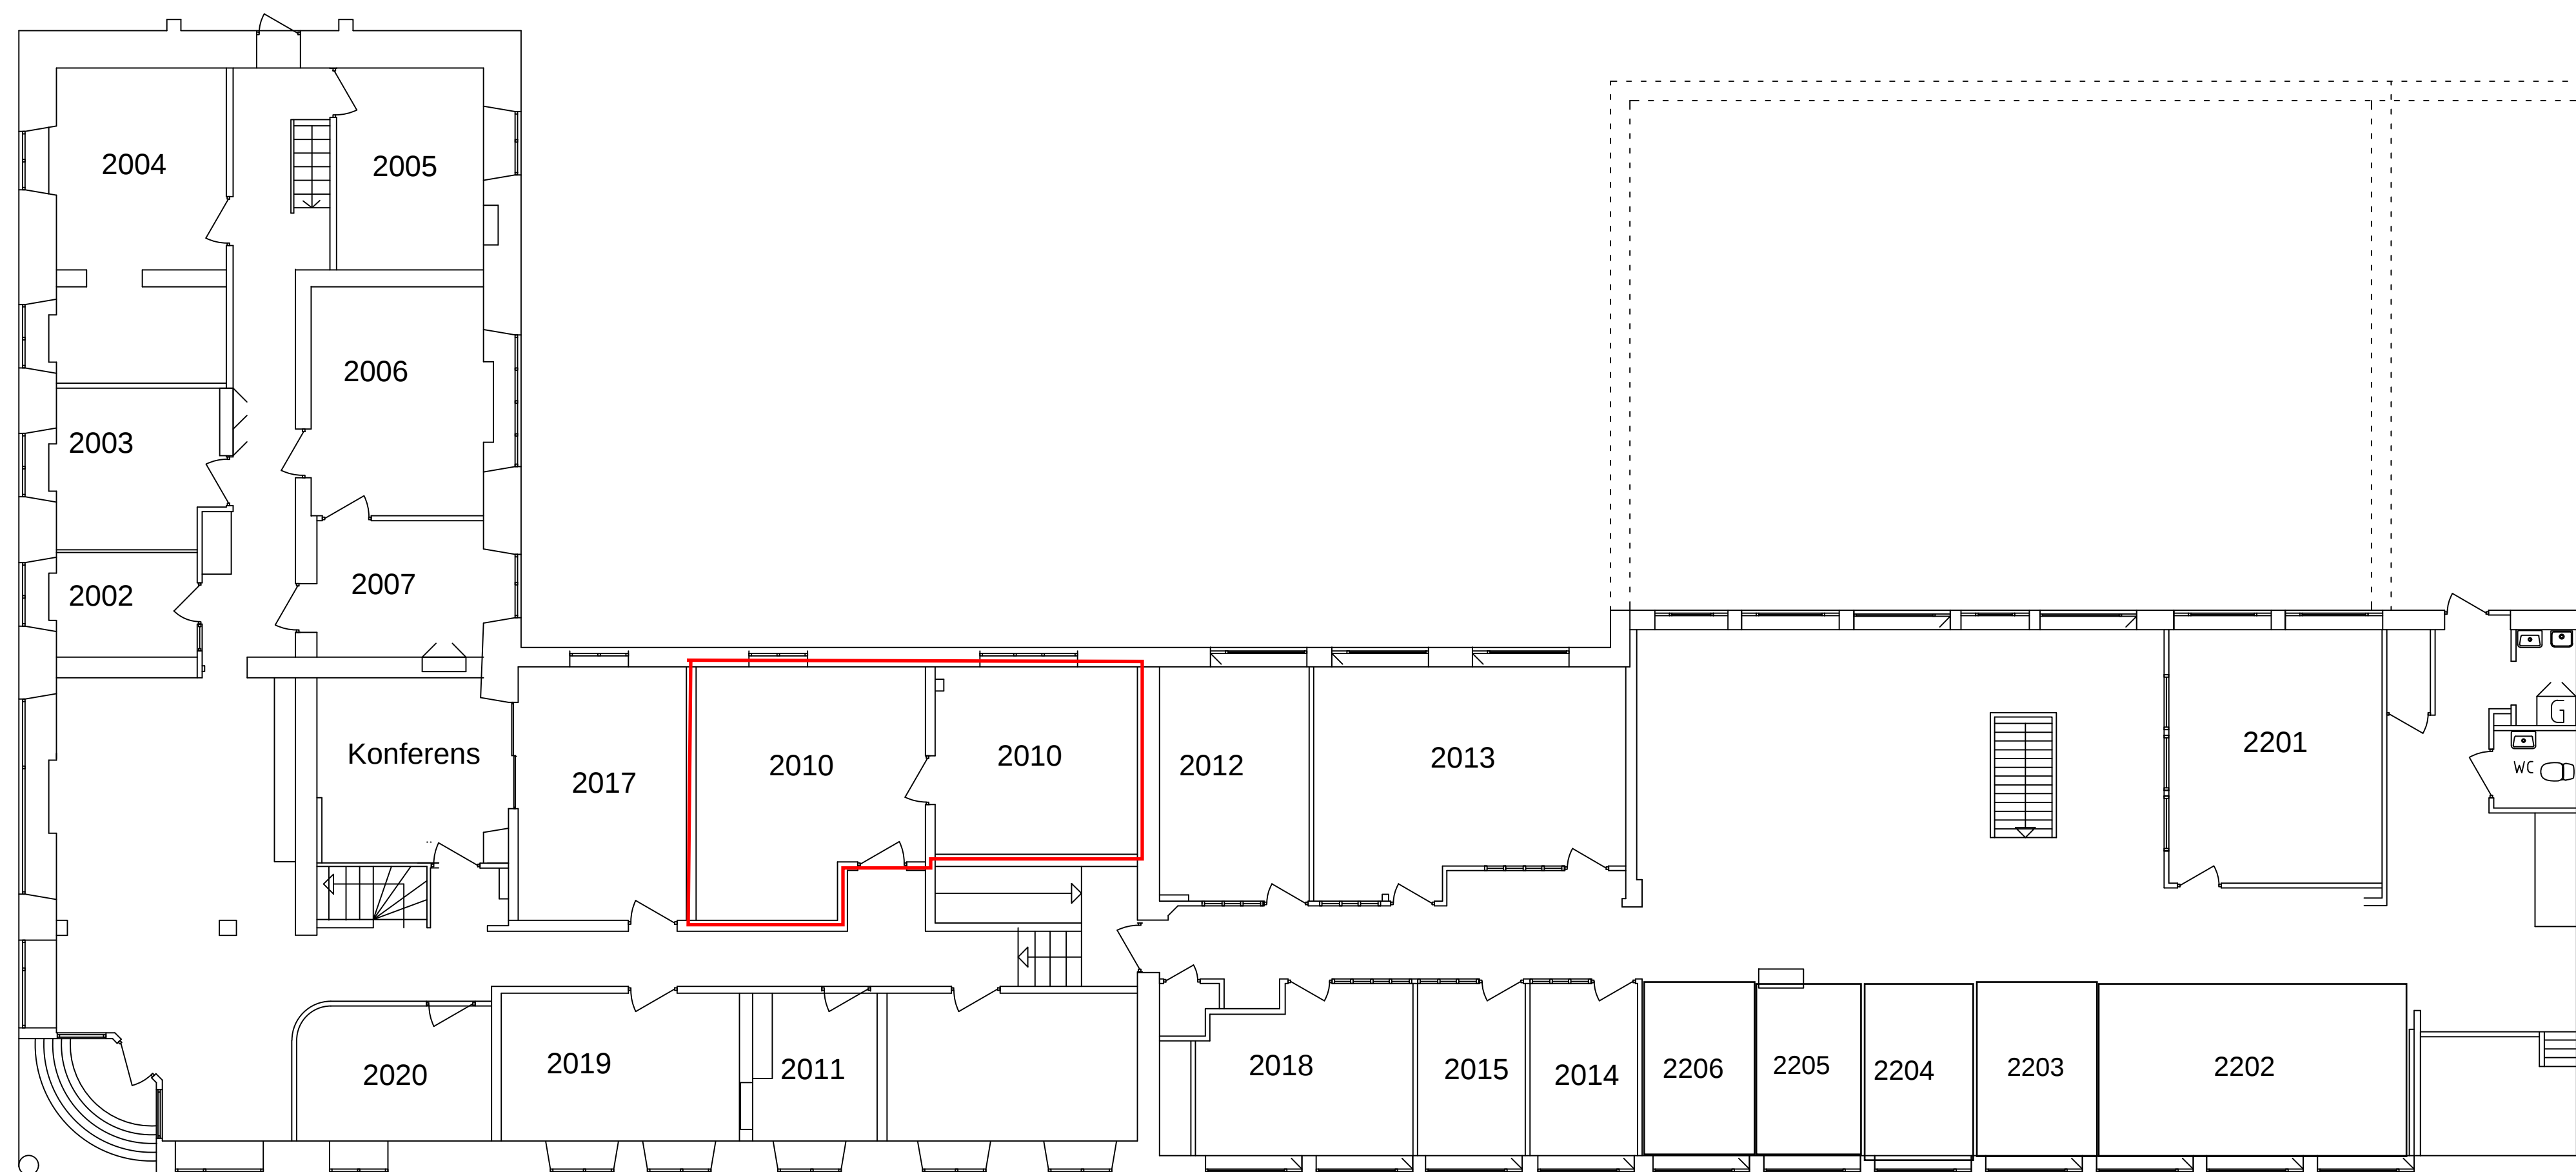

PLAN 2, ENTRÉPLAN

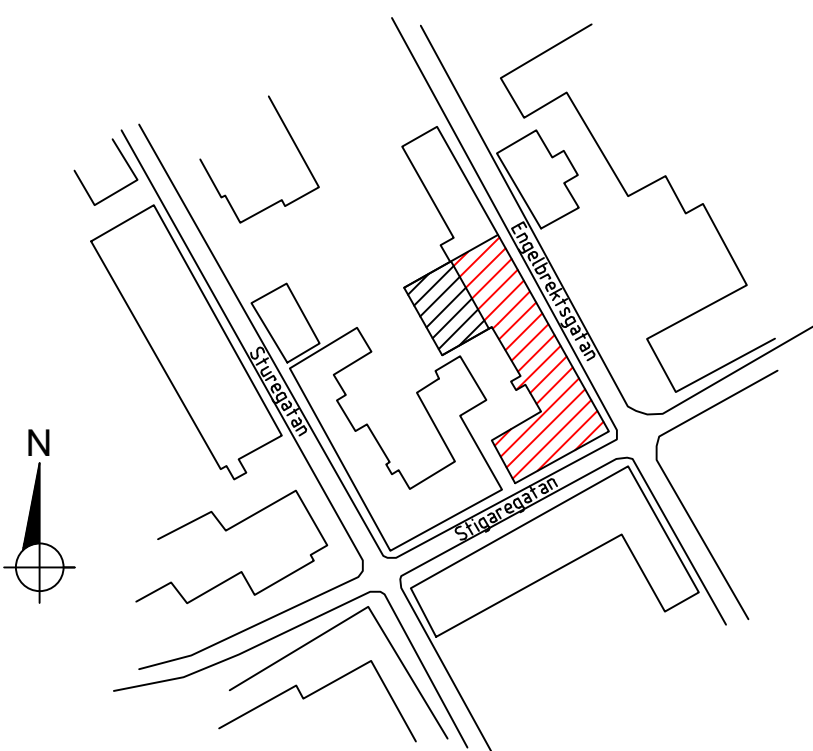

6113-01-A40-P03
6113-01-A40-P02
6113-01-A40-P01

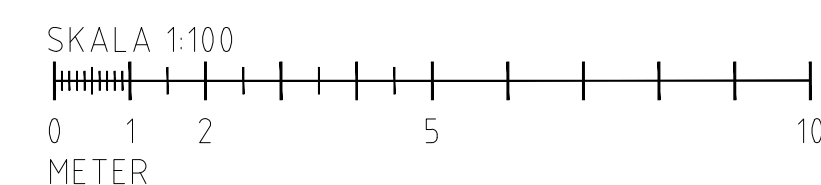

RELATIONSHANDLING				
RET	ANT	REVIDEREN AVSER	SGN	DATUM
FASTIGHET		NYA BERGSSKOLAN 4		
ADRESS		FALUN		
PROJEKTNAMN OCH NUMMER				
 Väl: 010-33 00 323 info@fsn.se www.fsn.se				
KONTORET FIRE SAFETY NORDIC AB				
RITAD AV J. LOFGREN		HANDLÄGGARE O. BRÄBORG		ARBETSDAG 14.08.001
ORT LULEÅ		DATUM 2019-10-24		SKALA A1 1:100 A3
RITNINGSGRUPP				RET BLAD
6113-01-A40-0200				