



100% MÅTTRIKTIGHET KAN EJ GARANTERAS.  
MÅTT BÖR DÄRMED KONTROLLERAS INNAN  
RITNINGEN ANVÄNDS SOM UNDERLAG.

2 st kontorsrum

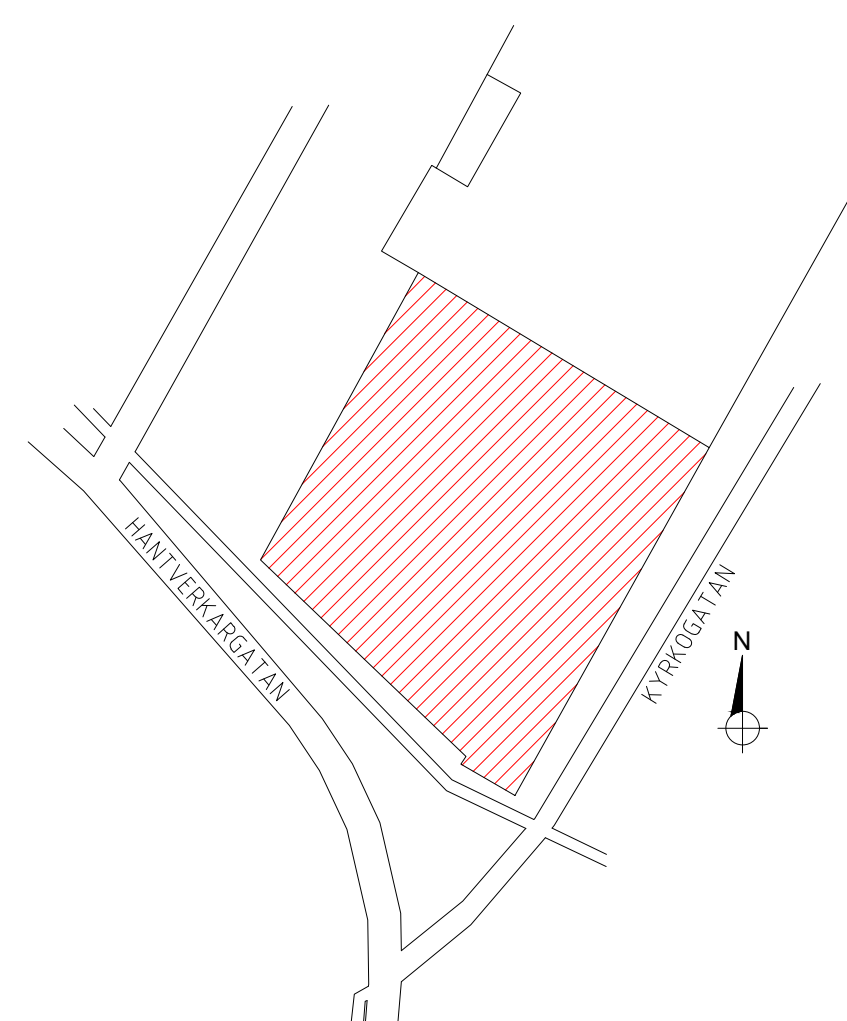

|                |
|----------------|
| 630701-A40-P04 |
| 630701-A40-P03 |
| 630701-A40-P02 |
| 630701-A40-P01 |

SKALA 1:100

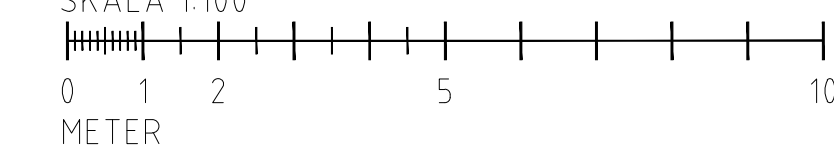

## RELATIONSHANDLING



**FIRE SAFETY**  
**NORDIC**

Vxl: 010-33 00 323    info@fsn.se    www.fsn.se

|                                  |                              |                           |
|----------------------------------|------------------------------|---------------------------|
| KONSULT<br>FIRE SAFETY NORDIC AB |                              |                           |
| RITAD AV<br>J. LÖFGREN           | HANDEL AGGÄRE<br>L. FRANSSON | ARBETSNUMMER<br>11235     |
| ORT<br>LULEÅ                     | DATUM<br>2002-03-08          | SKALA<br>A1 1:1<br>A3 1:2 |

|                                                                                         |     |                   |     |             |
|-----------------------------------------------------------------------------------------|-----|-------------------|-----|-------------|
| A                                                                                       | -   | REV. PLANLÖSNING  | A   | ZEDD-87-87  |
| BET                                                                                     | ANT | REVIDERENDE ÅYSER | SOM | DATUM       |
| FASTIGHET                                                                               |     |                   |     |             |
| <div> <div>D</div> <div> <div>ADDRESS</div> <div>2630701-A40-1-0400</div> </div> </div> |     |                   |     |             |
| <div>PLAN 4</div> <div>2 TR.</div> <div>ÖVERSIKT</div> <div>PLANRITNING</div>           |     |                   |     |             |
| STEGNUMMER                                                                              |     |                   |     | BET<br>BLAD |