



FÖRKLARINGAR

100% MÄTTRIKTHET KAN EJ GARANTERAS.
MÅTT BÖR DÄRMED KONTROLLERAS INNAN
RITNINGEN ANVÄNDS SOM UNDERLAG.

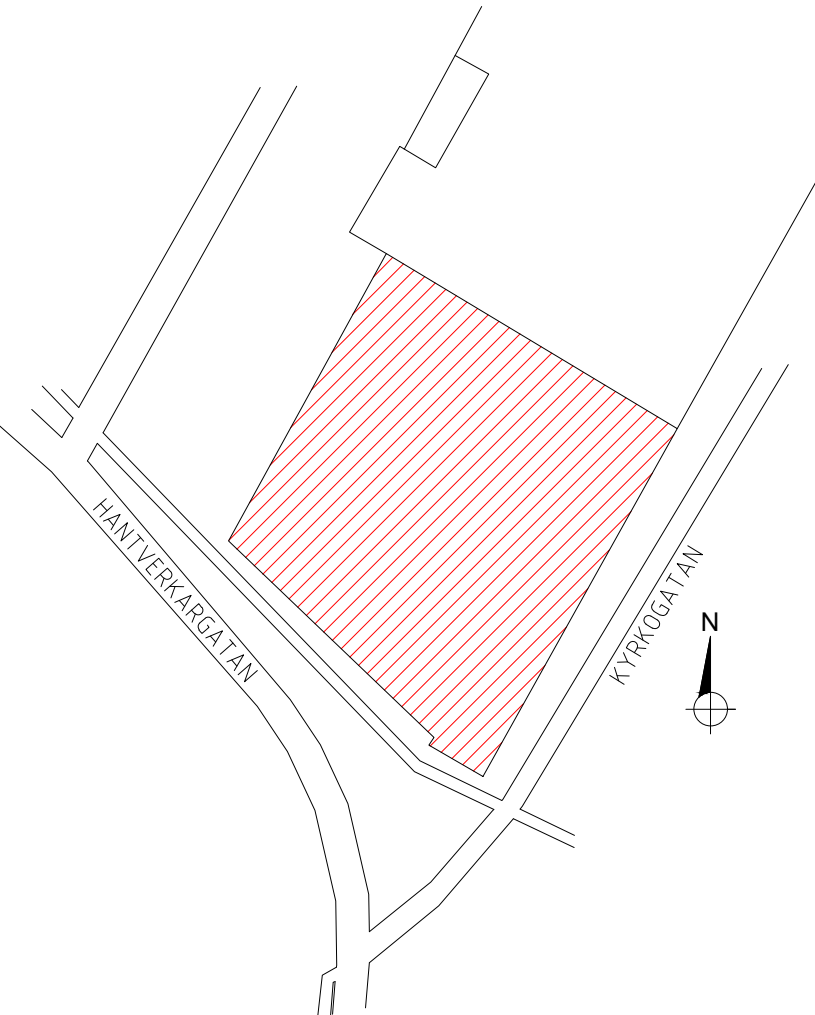

630701-A40-P04
630701-A40-P03
630701-A40-P02
630701-A40-P01

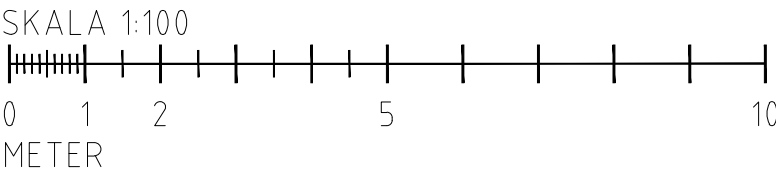

RELATIONSHANDLING

Diös BOX 188
831 22 ÖSTERSUND
0770-33 22 00

PROJEKTNUMMER
FIRE SAFETY NORDIC AB
Väl: 010-33 00 323 info@fsn.se www.fsn.se

UTDAG AV
J. LOFGREN
HÄNDLIGGÅR
L. FRANSSON
11235
ORT
LULEÅ
2002-03-08
A1 1:100
A3 1:200

A	-	REV. PLANLÖSNING	A	2021-01-01
REV.	ANT.	REVIDERINGEN AVSER	SKÖT.	DATUM
FASTIGHET		6307, STRANDEN 19:6		
ADRESS		MORA		
PROJEKTNUMMER		PLAN 4		
		2 TR.		
		ÖVERSIKT		
		PLANRITNING		
PROJEKTNUMMER		630701-A40-1-0400		
REV.	A			
BLAD				