



RH = Rumshöjd

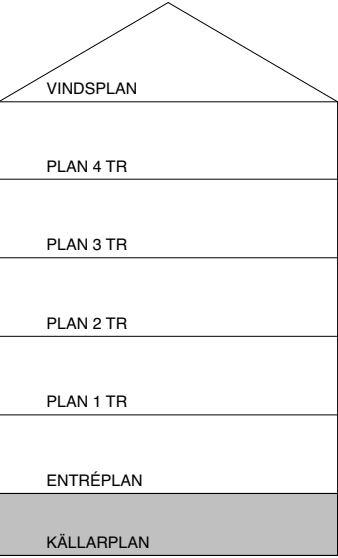

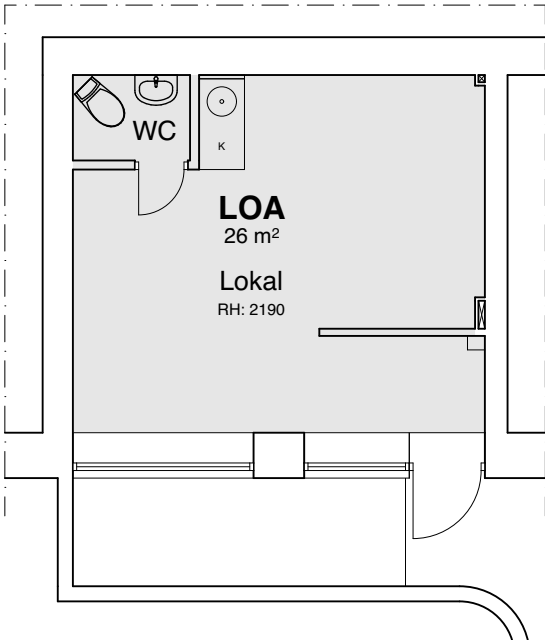

RÅDA
konsulterande arkitekter

Tomas Hedberg
tomas.hedberg@radaark.se
070 - 961 81 00

Kindbovägen 12, 435 30 Mölnlycke

studio
orto

Philip Hedberg
philip@studioorto.se
073 - 338 04 23

Gustav Bergman
gustav@studioorto.se
070 - 938 28 17

Tredje Långgatan 13B, 413 03 Göteborg

		Skala 1:100	Relationshandling Bö 34:16 Topeliusgatan 4, Göteborgs stad Lokal Redovisning BOA / LOA		
BOA/LOA Mätvärd area enl SS 21054:2020 Justering för ventilationskanaler, tjocka väggar mm räknas bort i planritning.					
Uppdrags Nr: 25067	Mätt & Ritad av: Gustav Bergman	Granskad: Tomas Hedberg	Datum: 2025-09-17	Nummer: A1	BET