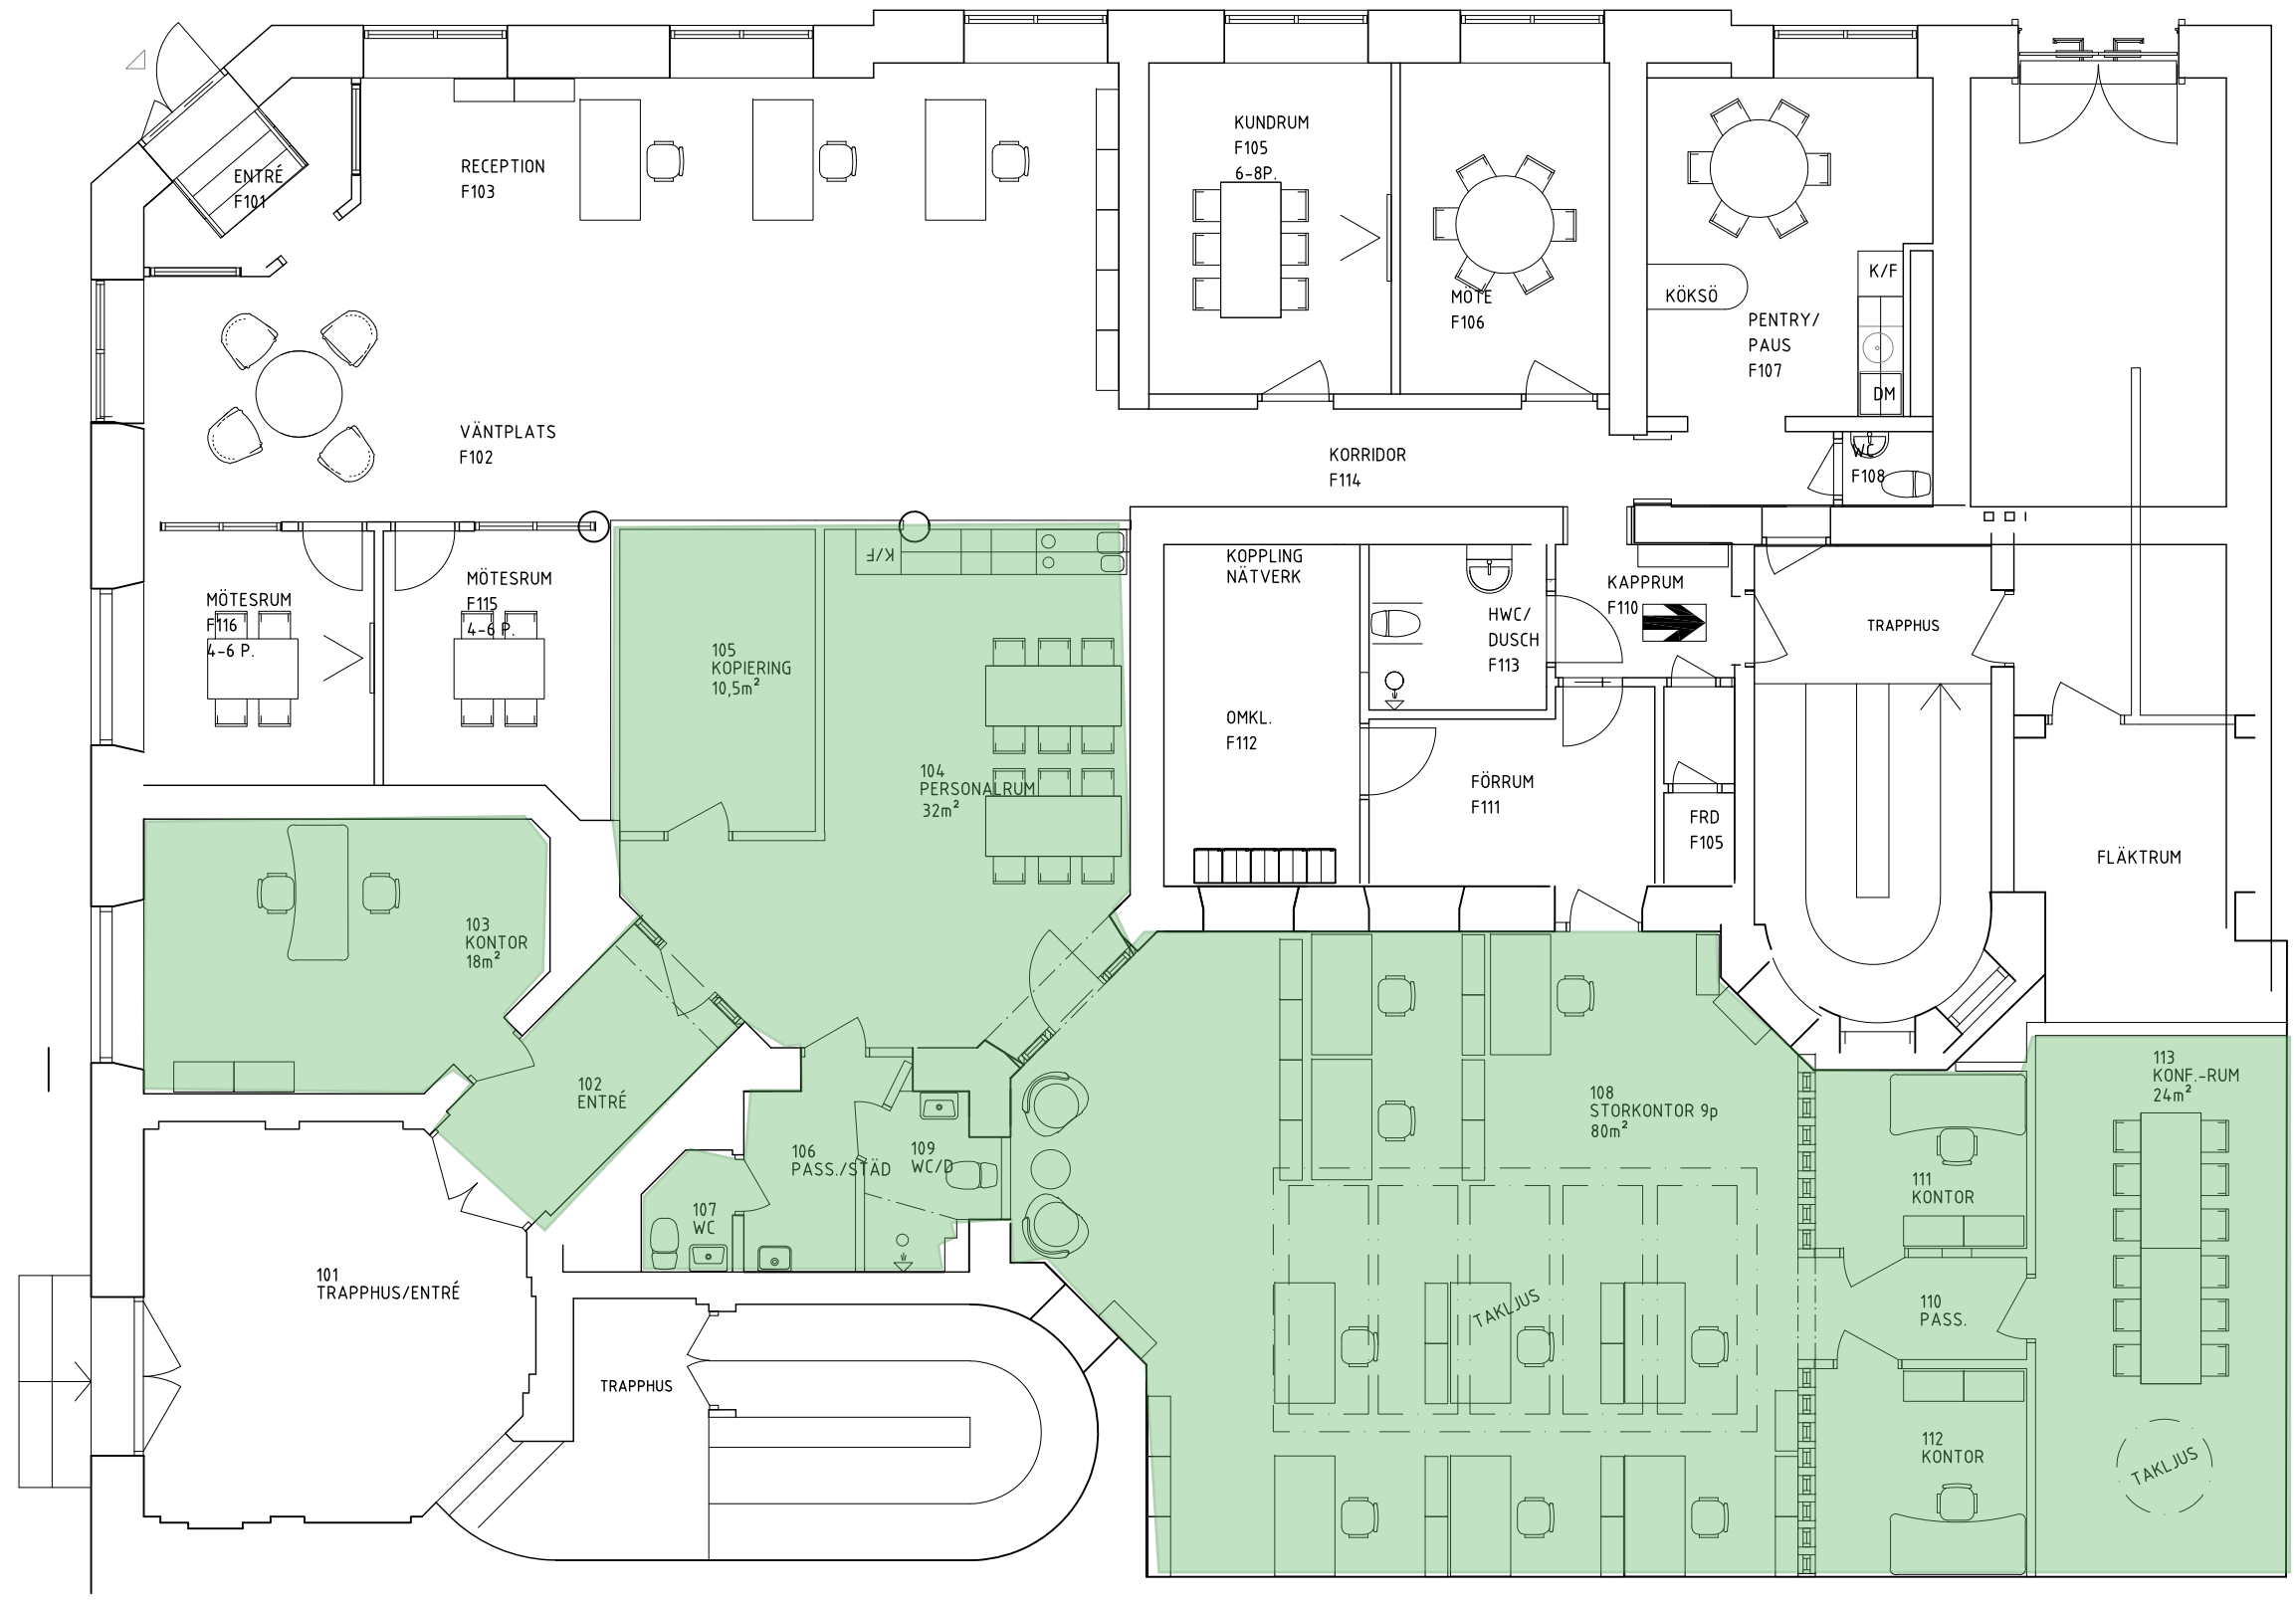


BET	ANT	ÄNDRING AVSER	DATUM	SIGN
RELATIONSHANDLING				
Diös				
Kv. VESTA 1 Sundsvall OMBYGGNAD				
miry KONSULT AB mika@mirykonsult.se				
UPPDRAGSNUMMER	1712	TRITADIKONSTR AV	Mr	HANDLÄGGARE
DATUM	2020-09-22	ANSVARIG	Mr	
PLAN 1, BOTTENVÄNING				
SKALA	1:50 (A1)	RITINGSNUMMER	A-40-1-1	
	1:100 (A3)			