



FÖRKLARINGAR
 RUMSAVGRÄNSNINGSLINJE
 LÄGHEITSGRÄNS

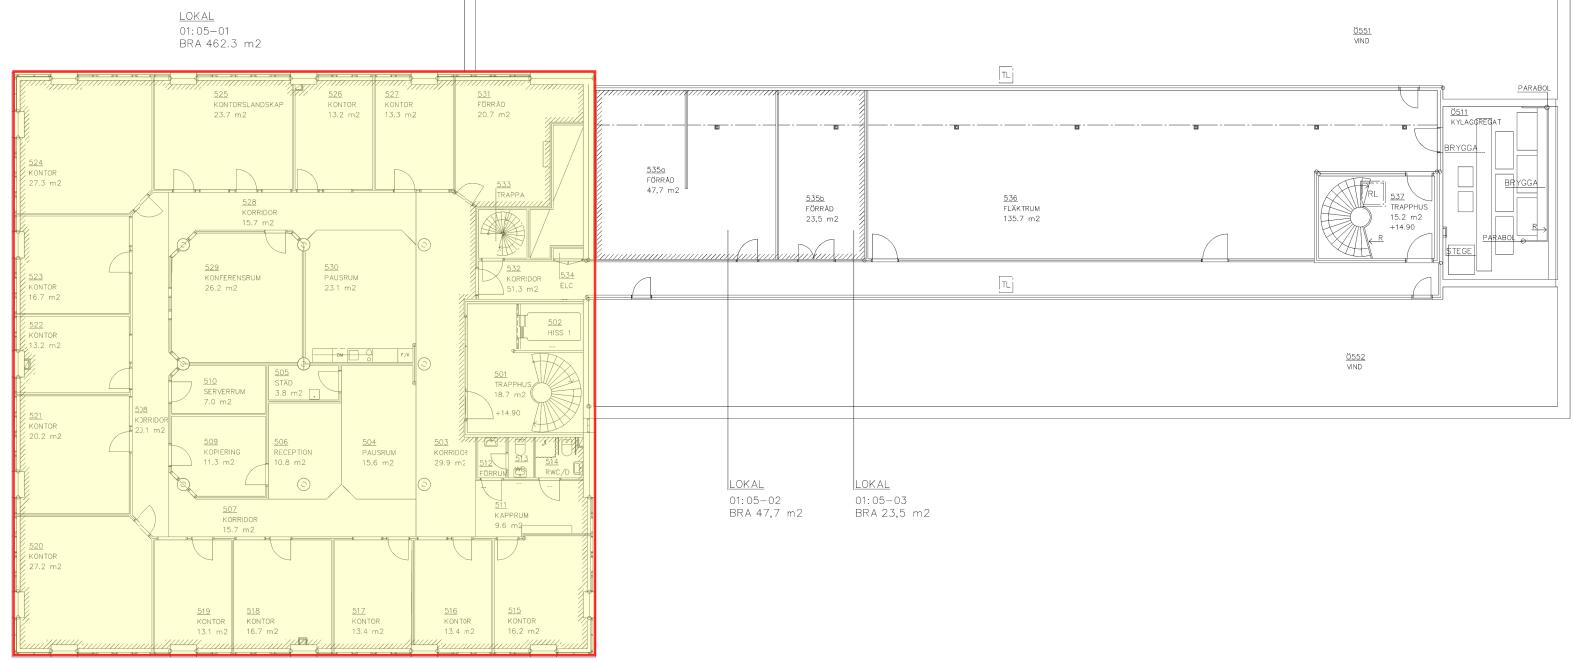

LOKAL
 01:05-02
 BRA 47,7 m2

LOKAL
 01:05-03
 BRA 23,5 m2

0 5 10 m

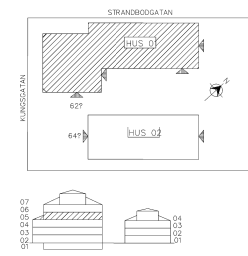

REV	ANT	ÄNDRINGEN AVSÖR	DATUM	ÖRN
RELATIONSHANDLING				
 UPPSALA AKADEMIFÖRVALTNING Box 01 751 04 UPPSALA e-mail: ritning@uaf.uu.se				
Tel: 018-47175 00 Fax: 018-47175 01 www.uaf.se				
PL X A Verket Arkitektur AB 018-68 66 60 K V E L B UPPDRAG NR DATUM 2010-11-03 KUNGSÅNGEN 20.1 HUS 01 PLAN 05 (3TR) PLANRITNING LÄGENHETER SKALA A3 1:200 A1 1:100				
RITAD/KONSTR AV ANSVARIG HANDLAGARE FASTNÄR UPPSALA				
NUMMER A43-11-01050				