

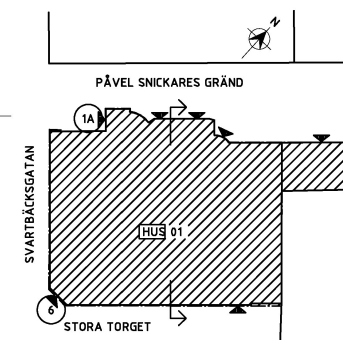


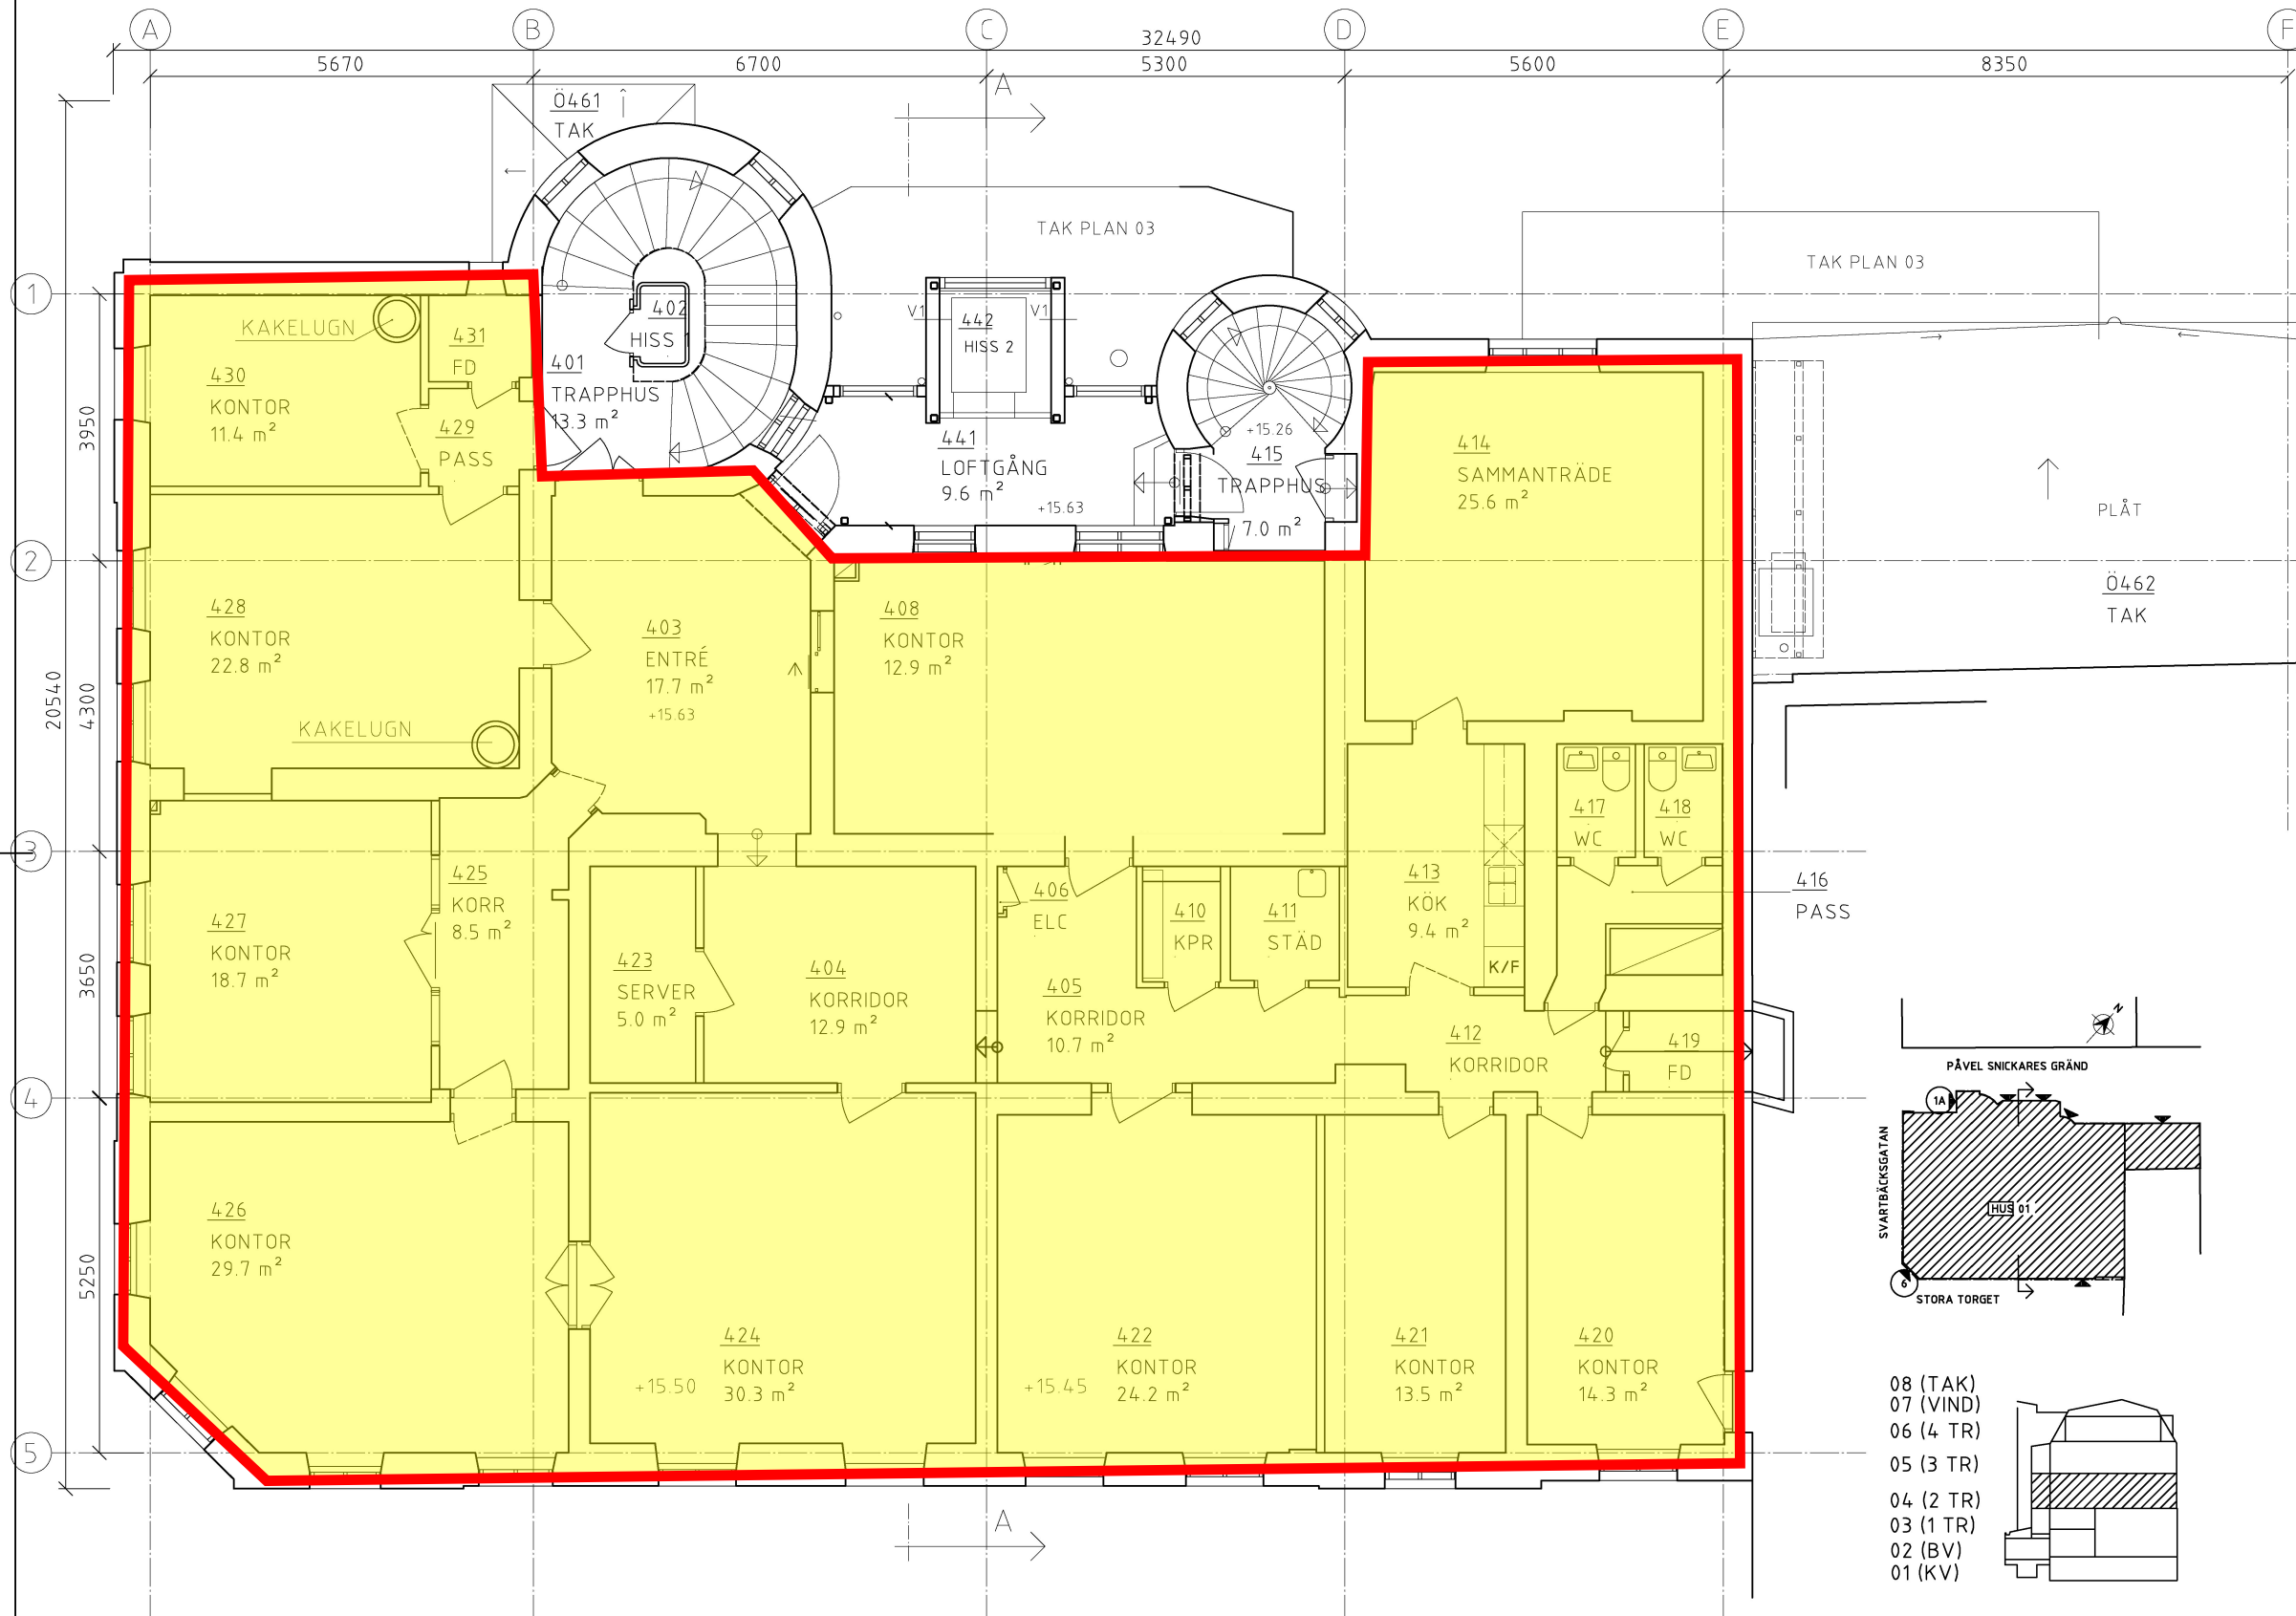

- 08 (TAK)
- 07 (VIND)
- 06 (4 TR)
- 05 (3 TR)
- 04 (2 TR)
- 03 (1 TR)
- 02 (BV)
- 01 (KV)

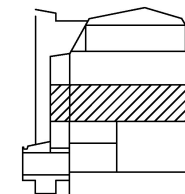

URSPRUNGLIG RITNINGEN UPPRÄTTAD  
AV CADITMA 2006-04-02 GENOM UPPMÄTNING  
PÅ PLATS.

| REV   | ANT                | ÄNDRINGEN                                              | AVSER      | DATUM               | SIGN |
|---|--------------------|--------------------------------------------------------|------------|---------------------|------|
| RELATIONSHANDLING   |                    |                                                        |            |                     |      |
|  <b>UPPSALA AKADEMIFÖRVALTNING</b> |                    |                                                        |            |                     |      |
| Box 121<br>751 04 UPPSALA<br>e-mail: ritning@uaf.uu.se                                                                  |                    | Tel. 018-471 75 00<br>Fax: 018-471 75 01<br>www.uaf.se |            |                     |      |
| PL   | TEMA PROJEKTLEDARE |                                                        |            | 018-710800          |      |
| X   | A                  | TENGBOM A5                                             | 018-567700 |                     |      |
| K   | CONSULTING         |                                                        |            | 018-711085          |      |
| V   | HELENUS            |                                                        |            | 08-6252212          |      |
| E   | RAMBÖLL            |                                                        |            | 018-561300          |      |
| L   | FRE                |                                                        |            | 018-165802          |      |
| B   |                    |                                                        |            |                     |      |
| UPPDAG NR<br>090435008                                                                                                  |                    | RITAD/KONSTR AV<br>ANGU                                |            | HANDLÄGGARE<br>KAEN |      |
| DATUM<br>2011-03-17   |                    | ANSVARIG<br>Sven Georg Zetter                          |            |                     |      |
| DRAGARBRUNN 19:7 UPPSALA                                                                                                |                    |                                                        |            |                     |      |
| HUS 01   |                    |                                                        |            |                     |      |
| PLAN 04 (2TR) +15.63.                                                                                                   |                    |                                                        |            |                     |      |
| PLANRITNING   |                    |                                                        |            |                     |      |
| SKALA<br>A1 1:50, A3 1:100                                                                                              |                    | NUMMER<br>370505                                       |            | REV                 |      |
| A-40-15-01041   |                    |                                                        |            |                     |      |



UPPSALA  
AKADEMIFÖRVALTNING

Drottninggatan 4  
Box 121  
751 04 Uppsala  
Tel: 018-471 75 00, www.uaf.se

Fastighet: Dragarbrunn 19:7 - 3705  
Utskriftsskala 1: 104.2

Byggnad: 01  
Utskriftsformat: A3

Plan: 04  
Utskriftsdatum: 2017-08-25

Ritningsnr: A-40-15-01041

FM Access ID: 10000730