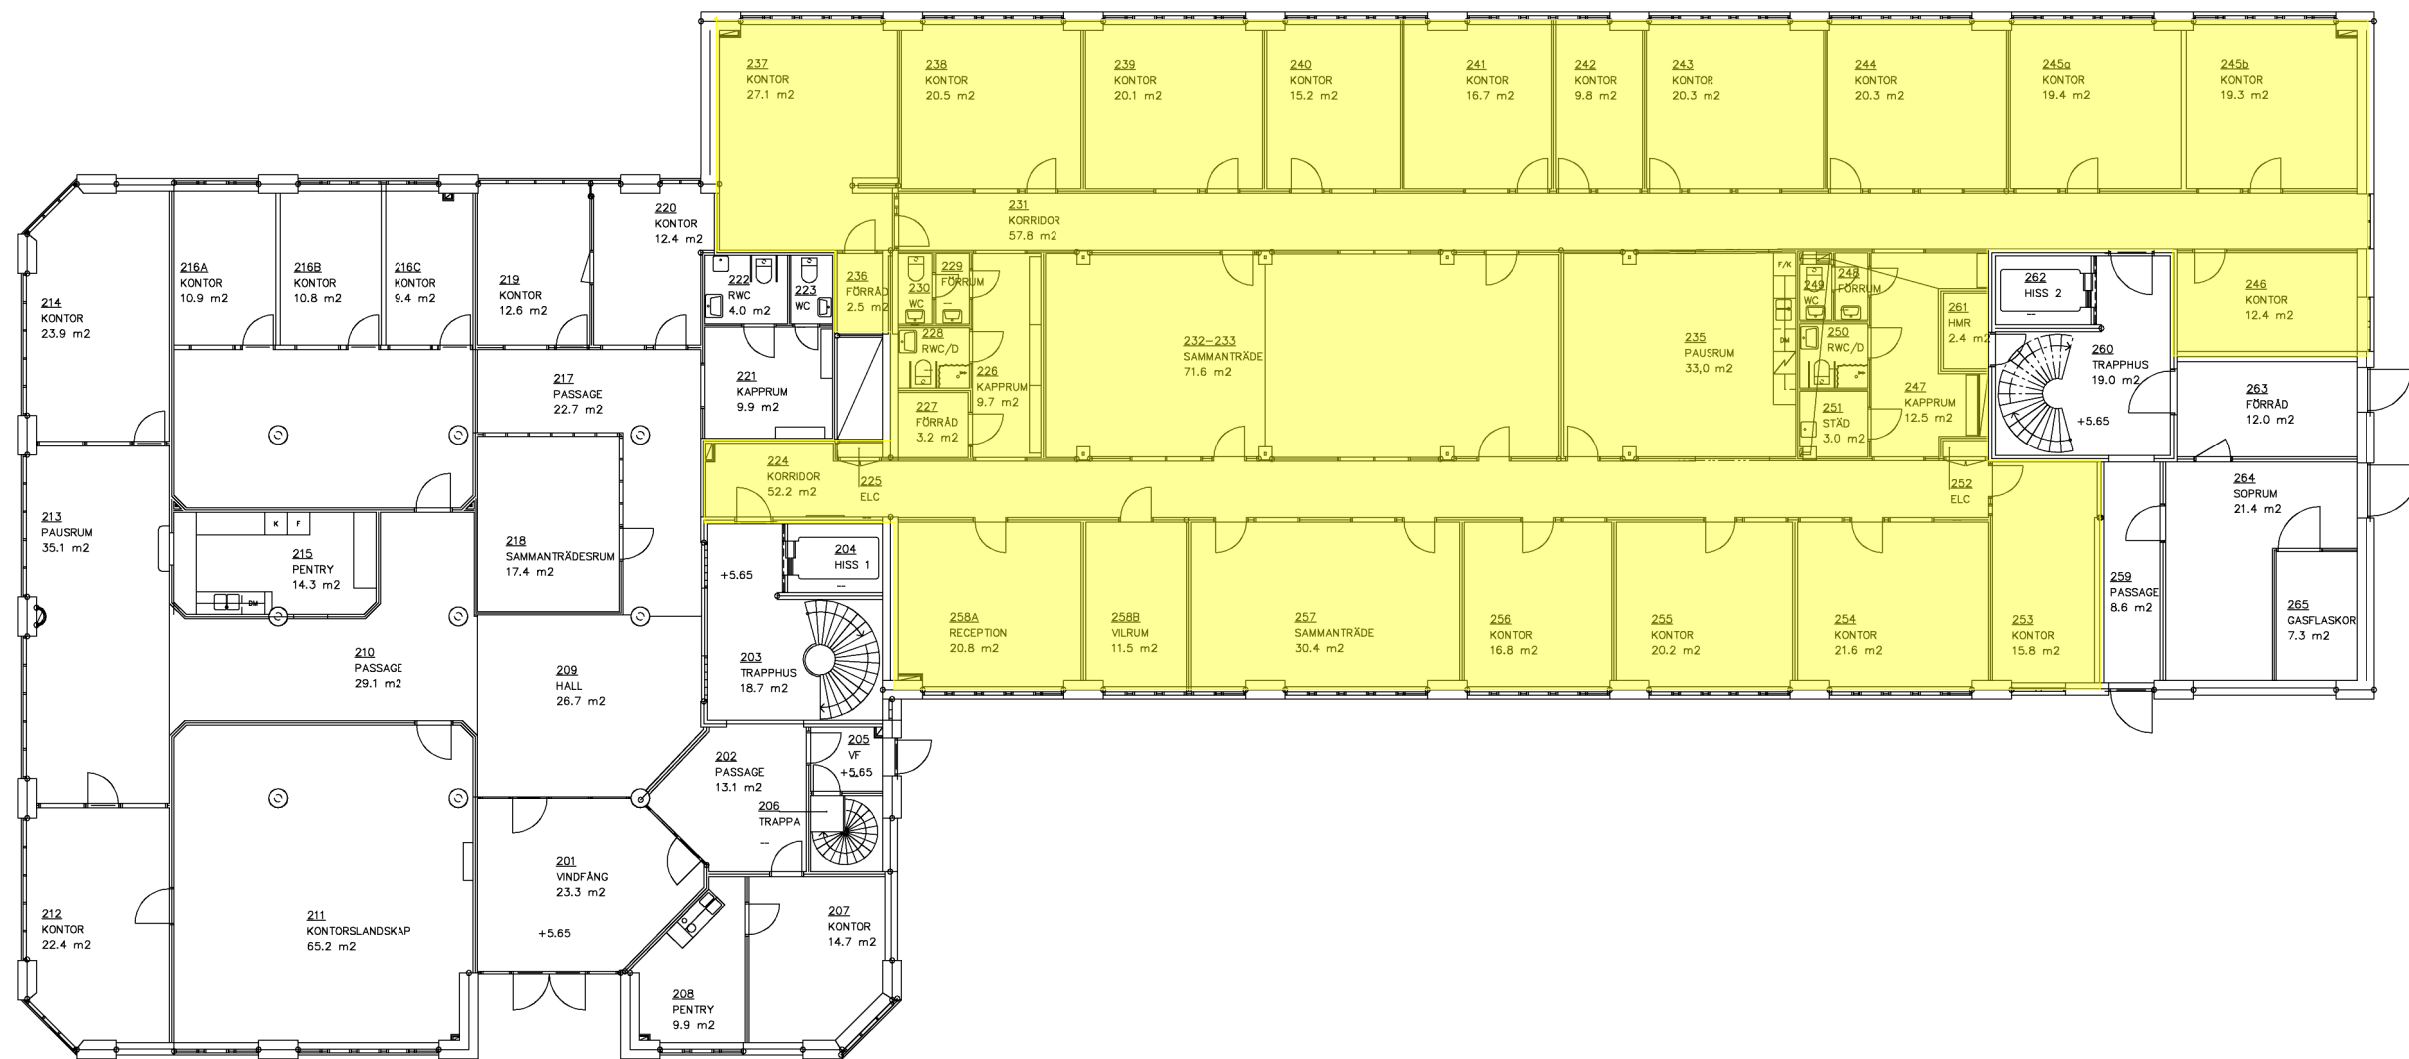
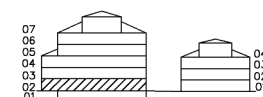
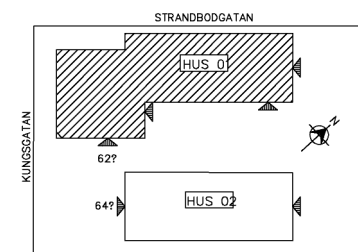


FÖRKLARINGAR

RUMSAVGRÄNSNINGSLINJE
LÄGENHETSGRÄNS

-	-	RELATIONSHANDLING		2014-09-24	KA
REV	ANT	ÄNDRINGEN AVSER		DATUM	SIGN
RELATIONSHANDLING					
					
UPPSALA AKADEMIFÖRVALTNING					
Box 121 751 04 UPPSALA e-mail: ritning@uaf.uu.se		Tel. 018-471 75 00 Fax: 018-471 75 01 www.uaf.se			
PL					
X	A	Verket Arkitekter AB		018-68 66 60	
K					
V					
E					
L					
B					
UPPDRAG NR		RITAD/KONSTR AV		HANDLÄGGARE	
DATUM		ANSVARIG		FAST.NR	
2010-11-03					
KUNGSÄNGEN 20:1			UPPSALA		
HUS 01					
PLAN 02 (BV)					
PLANRITNING LÄGENHETER					
SKALA		NUMMER		REV	
A3 1:200		A48-11-01020			
A1 1:100					

UPPSALA
AKADEMIFÖRVALTNINGDrottninggatan 4
Box 121
751 04 Uppsala
Tel: 018-471 75 00, www.uaf.seFastighet: Kungsängen 20:1 - 3707
Utskriftsskala 1:199,9Byggnad: 01
Utskriftsformat: A3Plan: 02
Utskriftsdatum: 2021-08-18

Ritningsnr: A48-11-01020

FM Access ID: 11010035_A48-11-01020