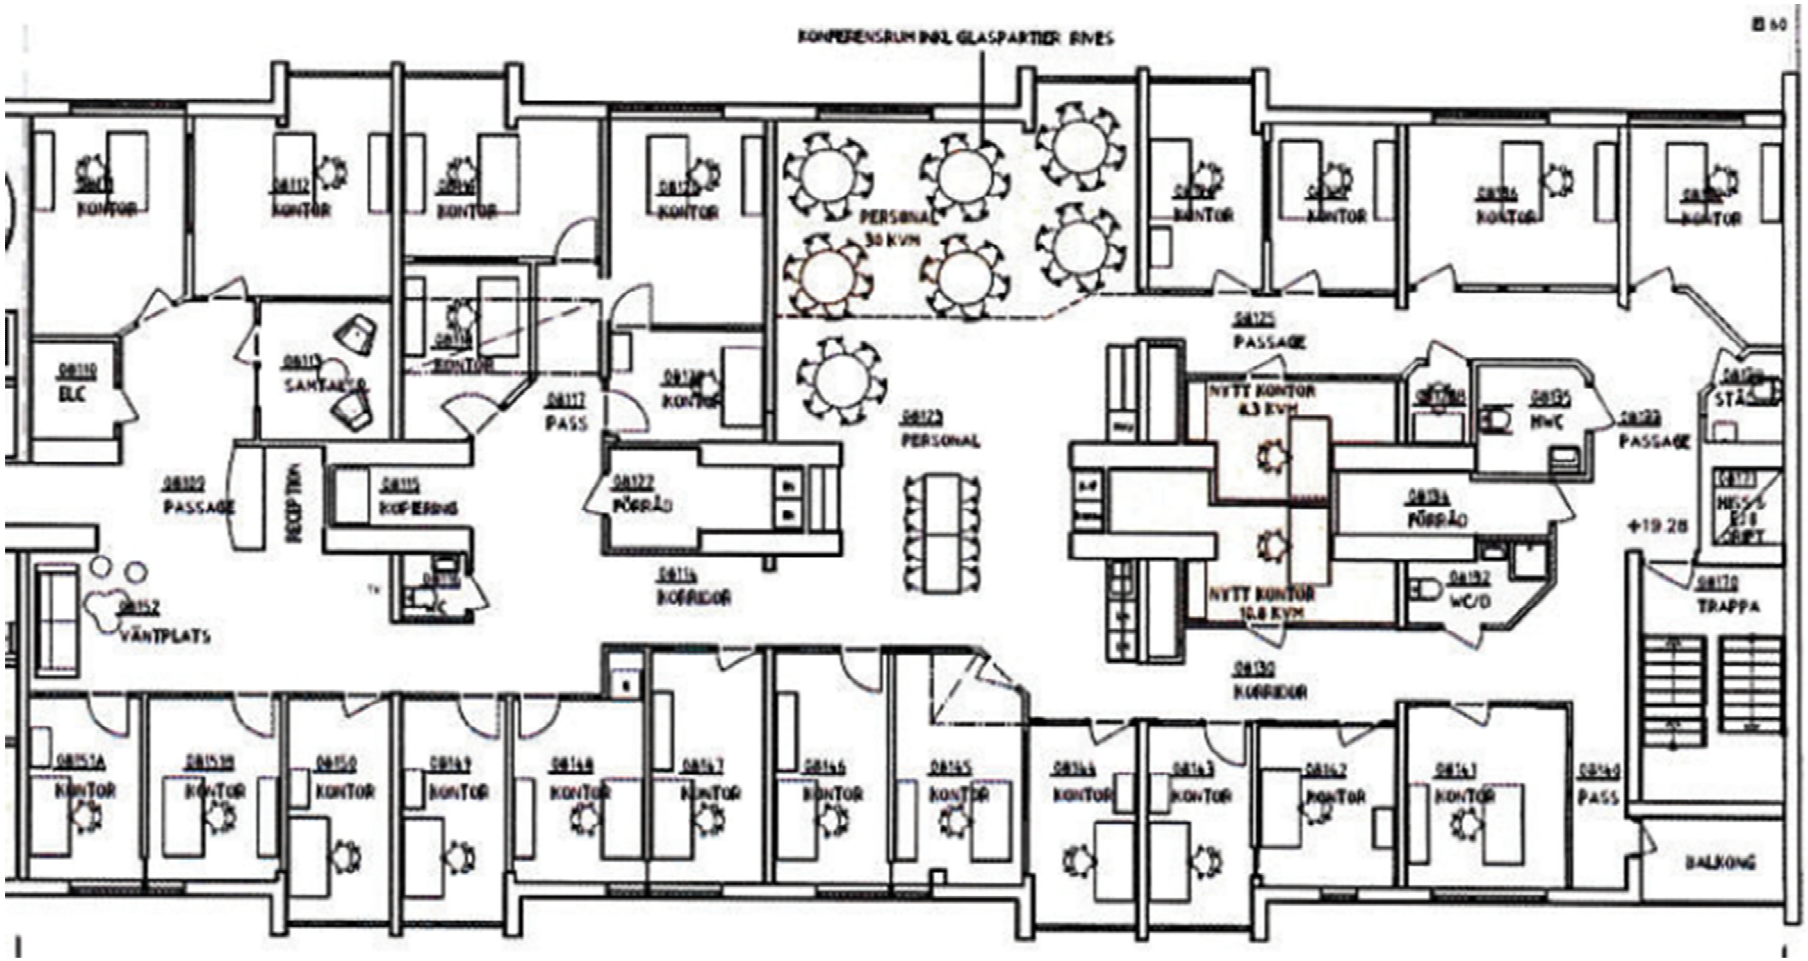
KONFERENSRUM INKL GLASPARTIER RIVES
PERSONAL
30 KVM
PERSONAL
PASSAGE
NYTT KONTOR
4,3 KVM
NYTT KONTOR
10,8 KVM
PASSAGE
PASS
ELC
SAMTAL
RECEPTION
KOPIERING
PENTRY
KORRIDOR
VÄNTPLATS
KORRIDOR
TRAPPA
BALKONG