



AMETER
SKALA 1:50 (A1)
0 1 2 3 4

AMETER
SKALA 1:100 (A1)
0 1 2 3 4 5 6 7 8 9 10


AMETER
SKALA 1:200 (A1)
0 2 4 6 8 10 20

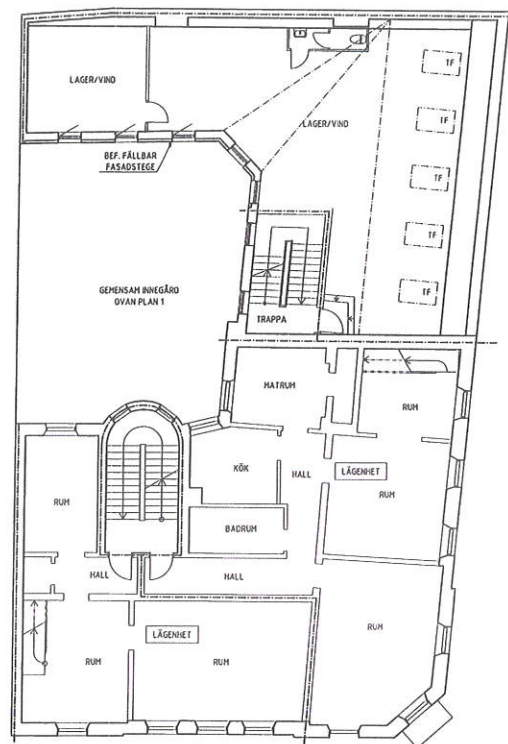

PLAN 3, VINDSPLAN
FÖRE OMBYGGNAD

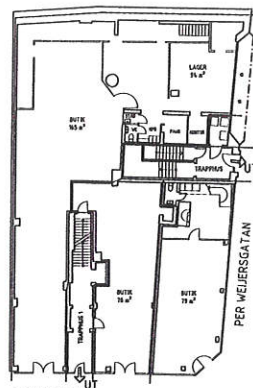

PLAN 1 SKALA 1:200
UT. UTGÅNG FRÅN UTRYMNINGSVÄGGAR

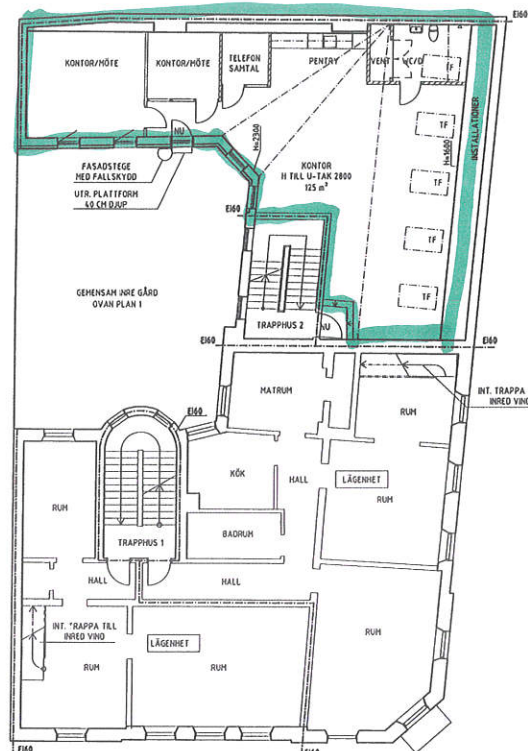

PLAN 3, VINDSPLAN
EFTER OMBYGGNAD

PARKERINGSUTREDNING FÖR BILAR

ENL. PARKERINGSPOLICY OCH
PARKERINGSNORM SBK MALMÖ 08-2010

ANTAL ANSTÄLLDA 4 PERSONER

ZON 1 0,2 BPL/ANST.


4 ANSTÄLLDA x 0,2 = 0,8 PARKERINGSPLATSER
NY KONTORSYTÄ 125 m² - 1 P-PLATS.
KUND/BESÖK 1 BPL/1000 m²
125 m² = 0,12 P-PLATS

0,8 + 0,12 = 0,92 - 1 P-PLATS


PARKERINGSBEHOVET 1 BILPLATS.

INGA MÖJLIGHETER ATT PLACERA 1 ST P-PLATS
I NÄRHETEN AV FASTIGHET.

UTRYMNINGSVÄGG
FRÅN INRE GÅRD
GENOM TRAPPHUS 1
TILL
SÖDERGATAN

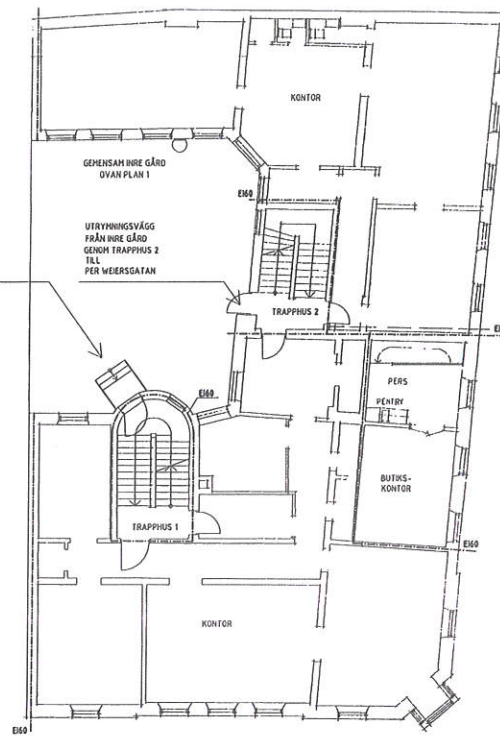

PLAN 2

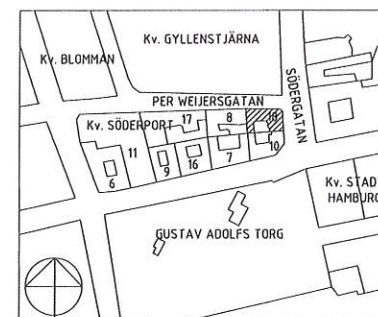

ORIENTERINGSPLAN

MALMÖ STADSSTYRELSEN
Beslut Byggsamråd
Godkänd i delegation
2012-01-13

Malmö Stadsbyggnadskontor
2011-11-09
Innehåller: 2011-2/17

A	ALLM. REVIDERING	J.H.	2011-10-31
REF.	ANT.	ANDERSSON A. K.	SGH
BYGGLÖVSHANDLING			
UPPDRAGS- 21012	BYGGFÖRETAGET J.H.	PROJEKTERARE Jacek Hamada	
DATUM 2011-08-03	BYGGNADEN 0206-496204		
KV. SÖDERPORT 18, MALMÖ OMBYGGNAD AV VIND FÖR KONTOR			
PLANER			
SKALA A1	A3	PROJEKT	BIT
1:100	1:200	A-40.1-103	A