


Tillbyggnad av soprum se separat ritning

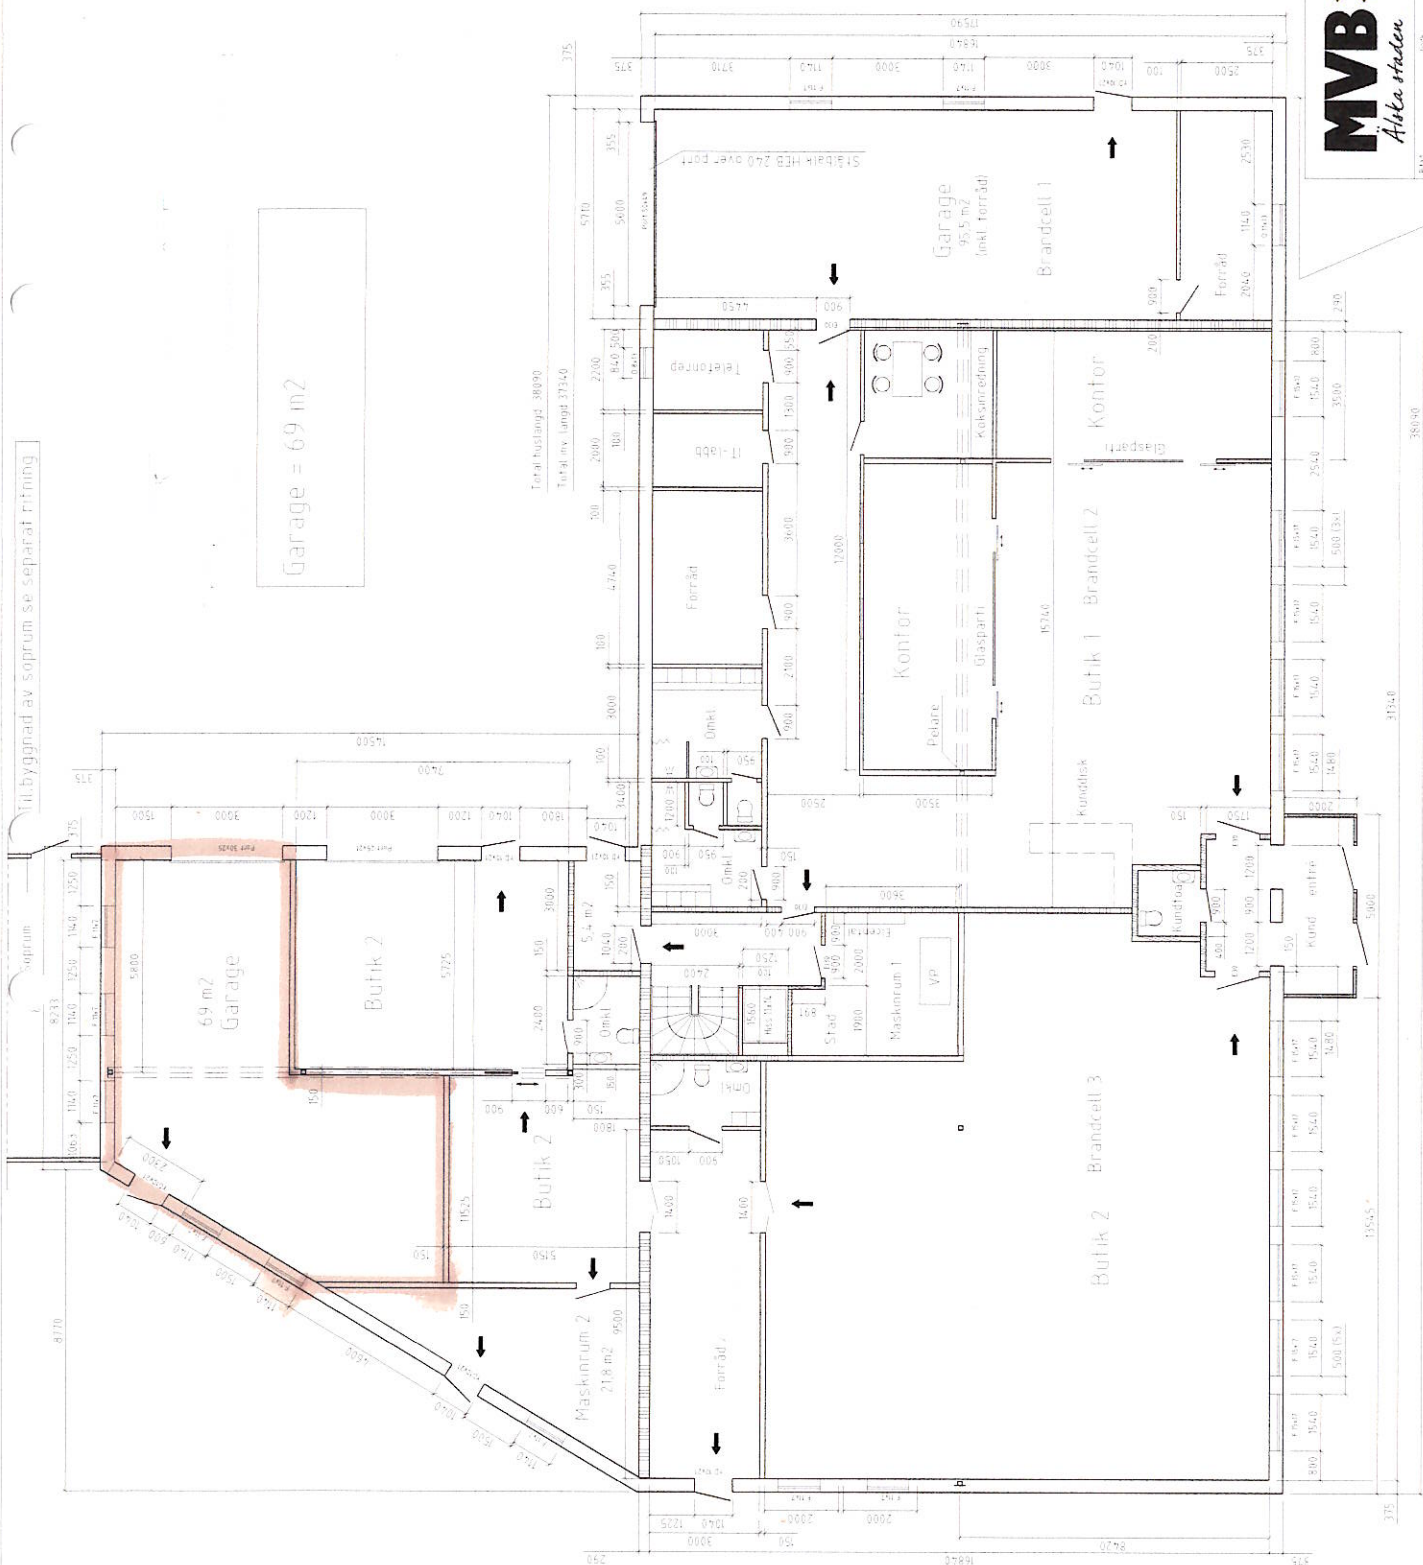

Brandcell 5
= Entré, trapp, hiss,
trapphus övergång

Utrymningsväg
Handbrandsläckare



OMBYGGNAD AV AFFÄRS / KONFORSLOKAL
STUBBEN 1, Skellefteå kommun
Agare, Mattias Jakobsson
Förslag ny planlösning Butik 2

Skala		Datum	
1:100	1:100	2025-10-23	2025-10-23

