



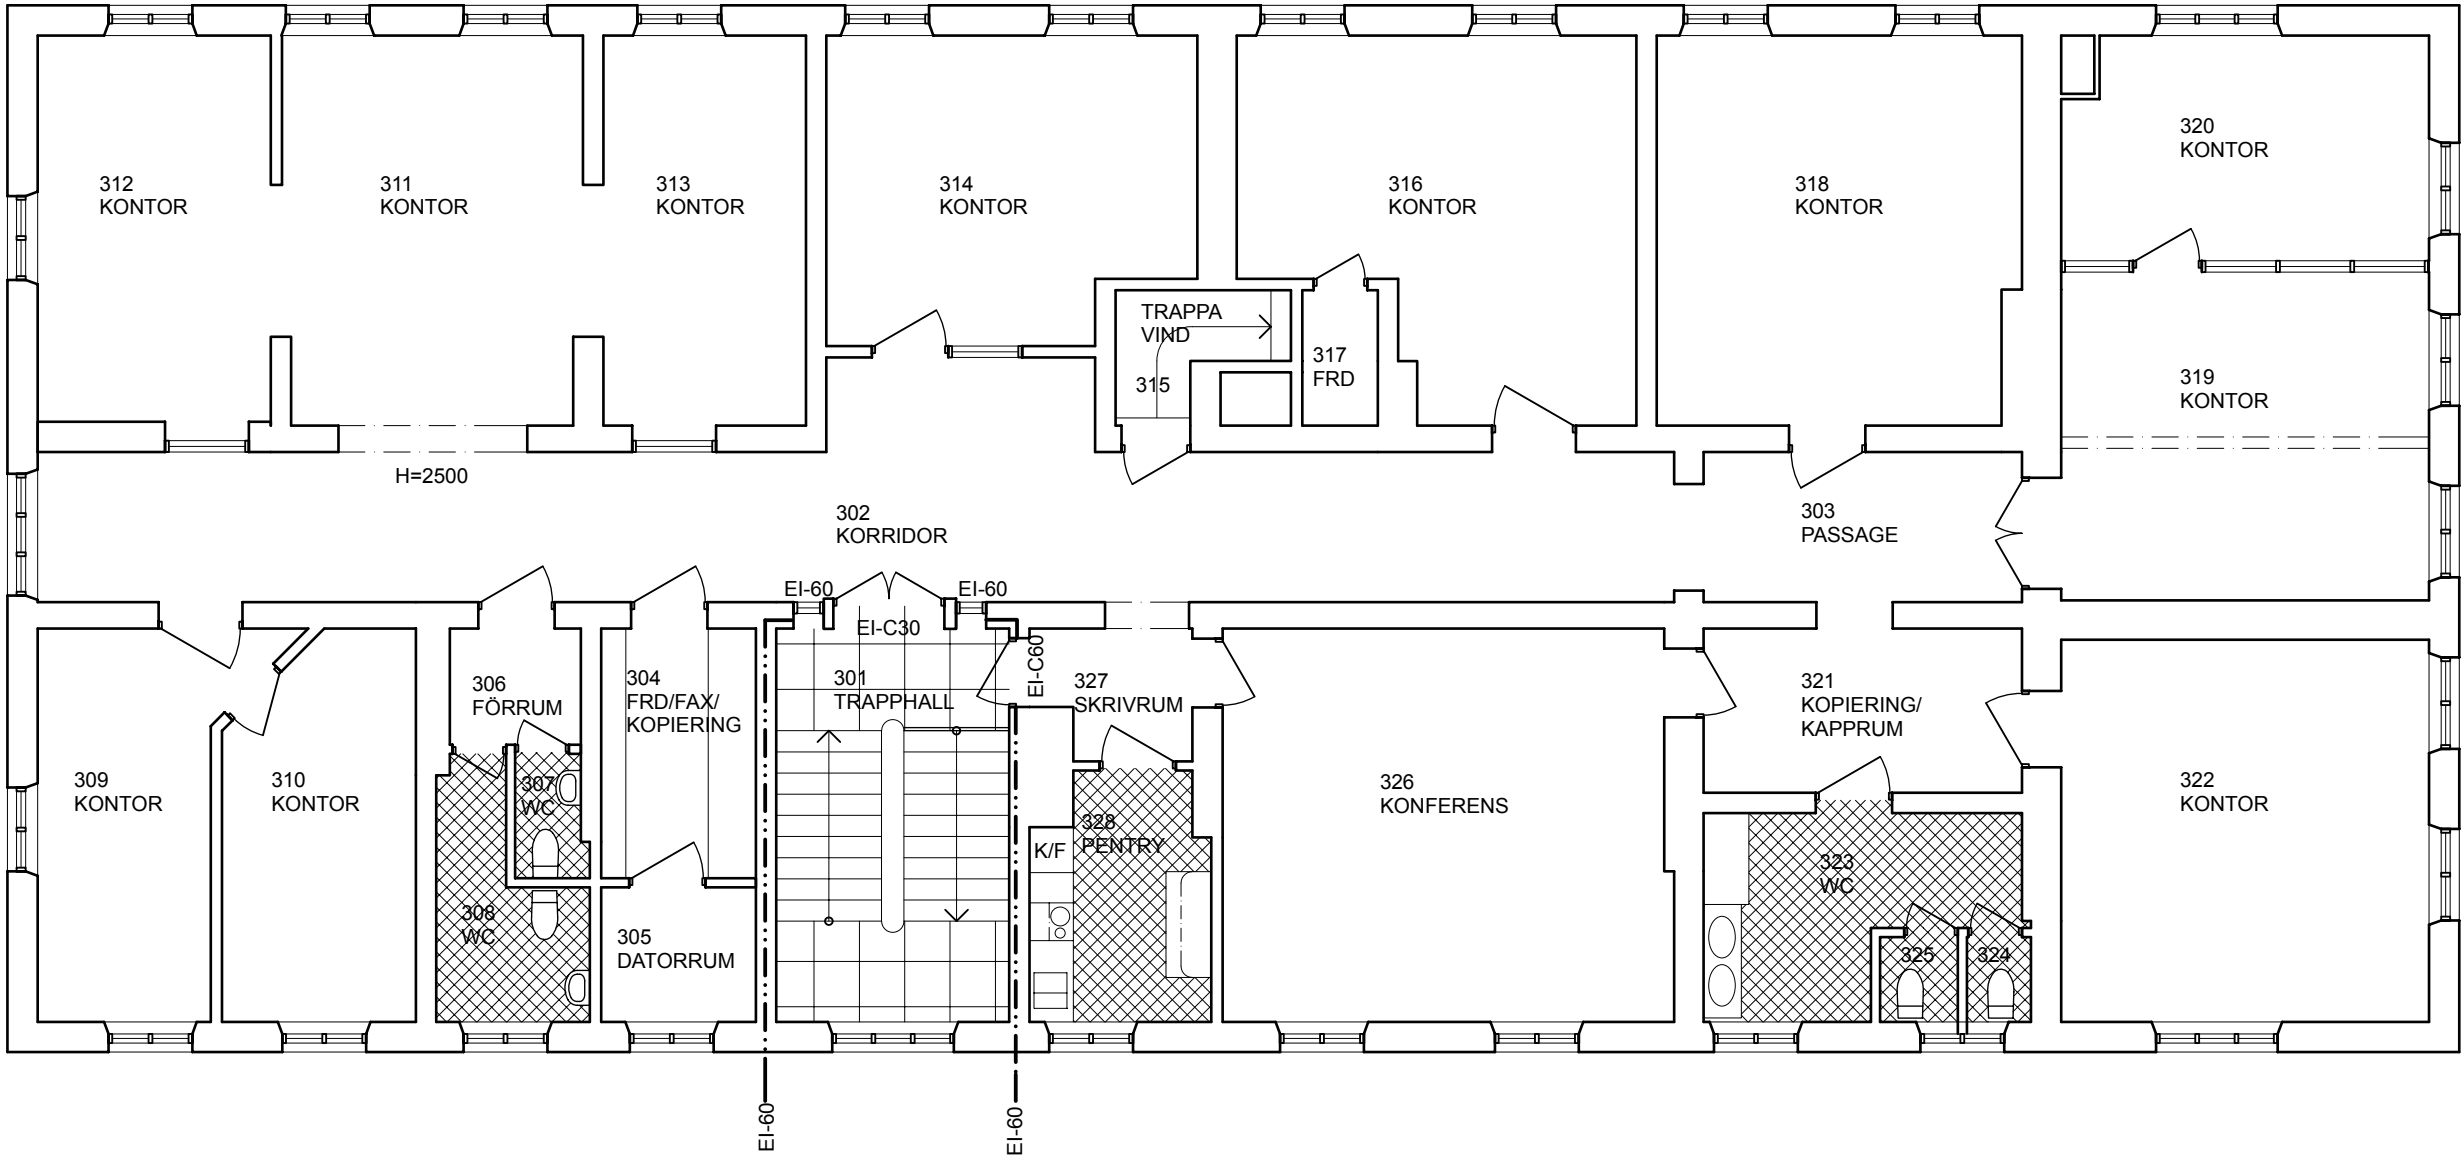

PLAN VÅNING 3

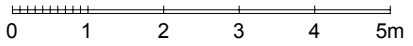

|   |     |                           |  |             |      |
|---|-----|---------------------------|--|-------------|------|
| UPPDATERING   |     | 2009-03-17                |  | MH          |      |
| BET   | ANT | ÄNDRING AVSER             |  | DATUM       | SIGN |
| RELATIONSHANDLING   |     |                           |  |             |      |
| AB R. LUNDBERG<br>MALMÖ, HAMNEN 22:185 (KV BOMMULEN)   |     |                           |  |             |      |
| <div><div><div>Konsultörende Arkitektter SAR</div><div><b>TAGE MÖLLER ARKITEKTBYRÅ AB</b></div><div>Lobkajen 9 tel: 040-16 00 60 info@tagemoller.se<br/>SE-216 42 LHMAMN fax: 040-16 00 65 www.tagemoller.se</div></div></div> |     |                           |  |             |      |
| UPPDRAG NR   |     | RITAD AV                  |  | HANDLÄGGARE |      |
| P 3026   |     | PB / MH                   |  | MBJ         |      |
| DATUM   |     | ANSVARIG                  |  |             |      |
| 2009-02-12   |     | MARIA BERGSTRÖM JOHANSSON |  |             |      |
| RELATIONSHANDLING   |     |                           |  |             |      |
| PLAN VÅNING 3   |     |                           |  |             |      |
| SKALA   |     | NUMMER                    |  | BET         |      |
| A3 1:100   |     | A 40.1.4                  |  | A           |      |