


BENJAMINS VÄG 6

PARTILLE SKULLTORP 1:604

SKISS - SÄLLANKÖPSHANDEL/ PROFFSBUTIK FÖR TVÅ HYRESGÄSTER

SKALA 1:500

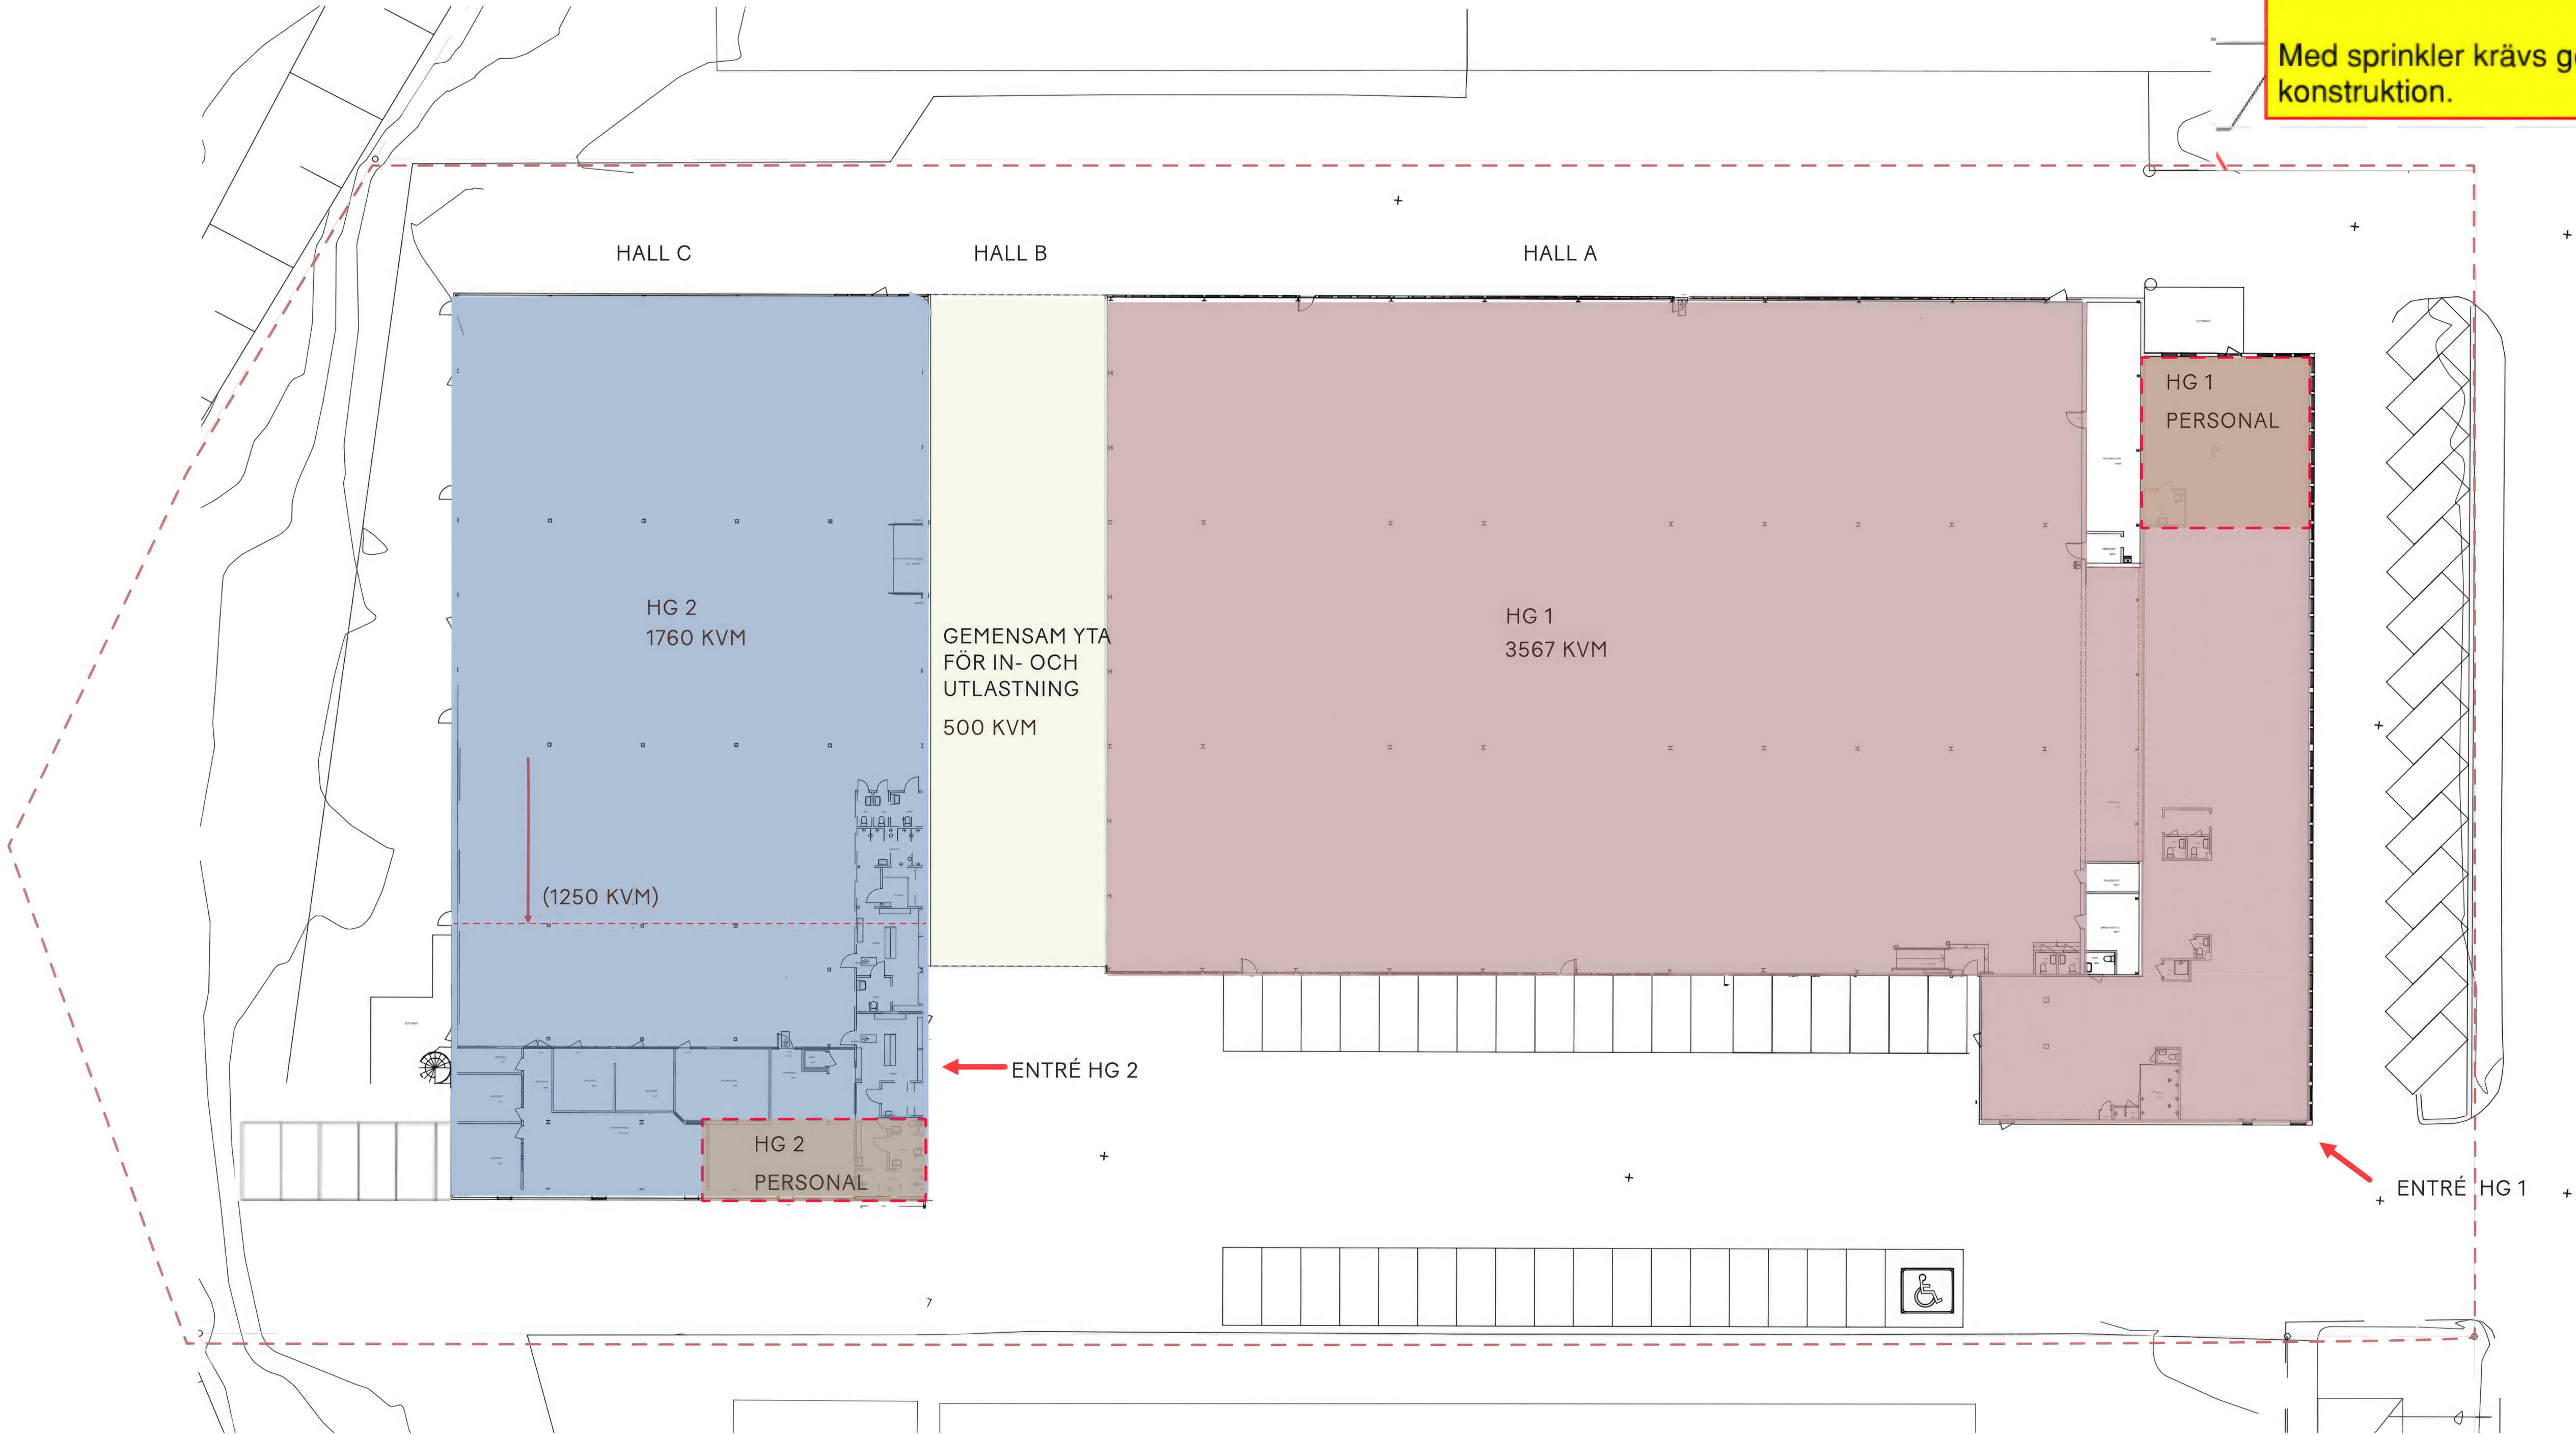

Om Hall A är tänkt för lagerverksamhet, alt. verksamhet med stor brandbelastning delas den fördelaktigt upp i mindre brandceller om max 1250 m². Då krävs endast avskiljning i klass EI 30. Vid större brandceller krävs brandsektioner, vilket då gör att klass på avskiljande konstruktion kan hamna i REI 60-M till REI 120-M, beroende på brandbelastning.

Med sprinkler krävs generellt ingen avskiljande konstruktion.