


(Förslag till ändring av stadsplanen
för KARLSHAMNS stad.)

Upprättat i mars 1928 av

Nils A. Blanck
Landsarkitekt

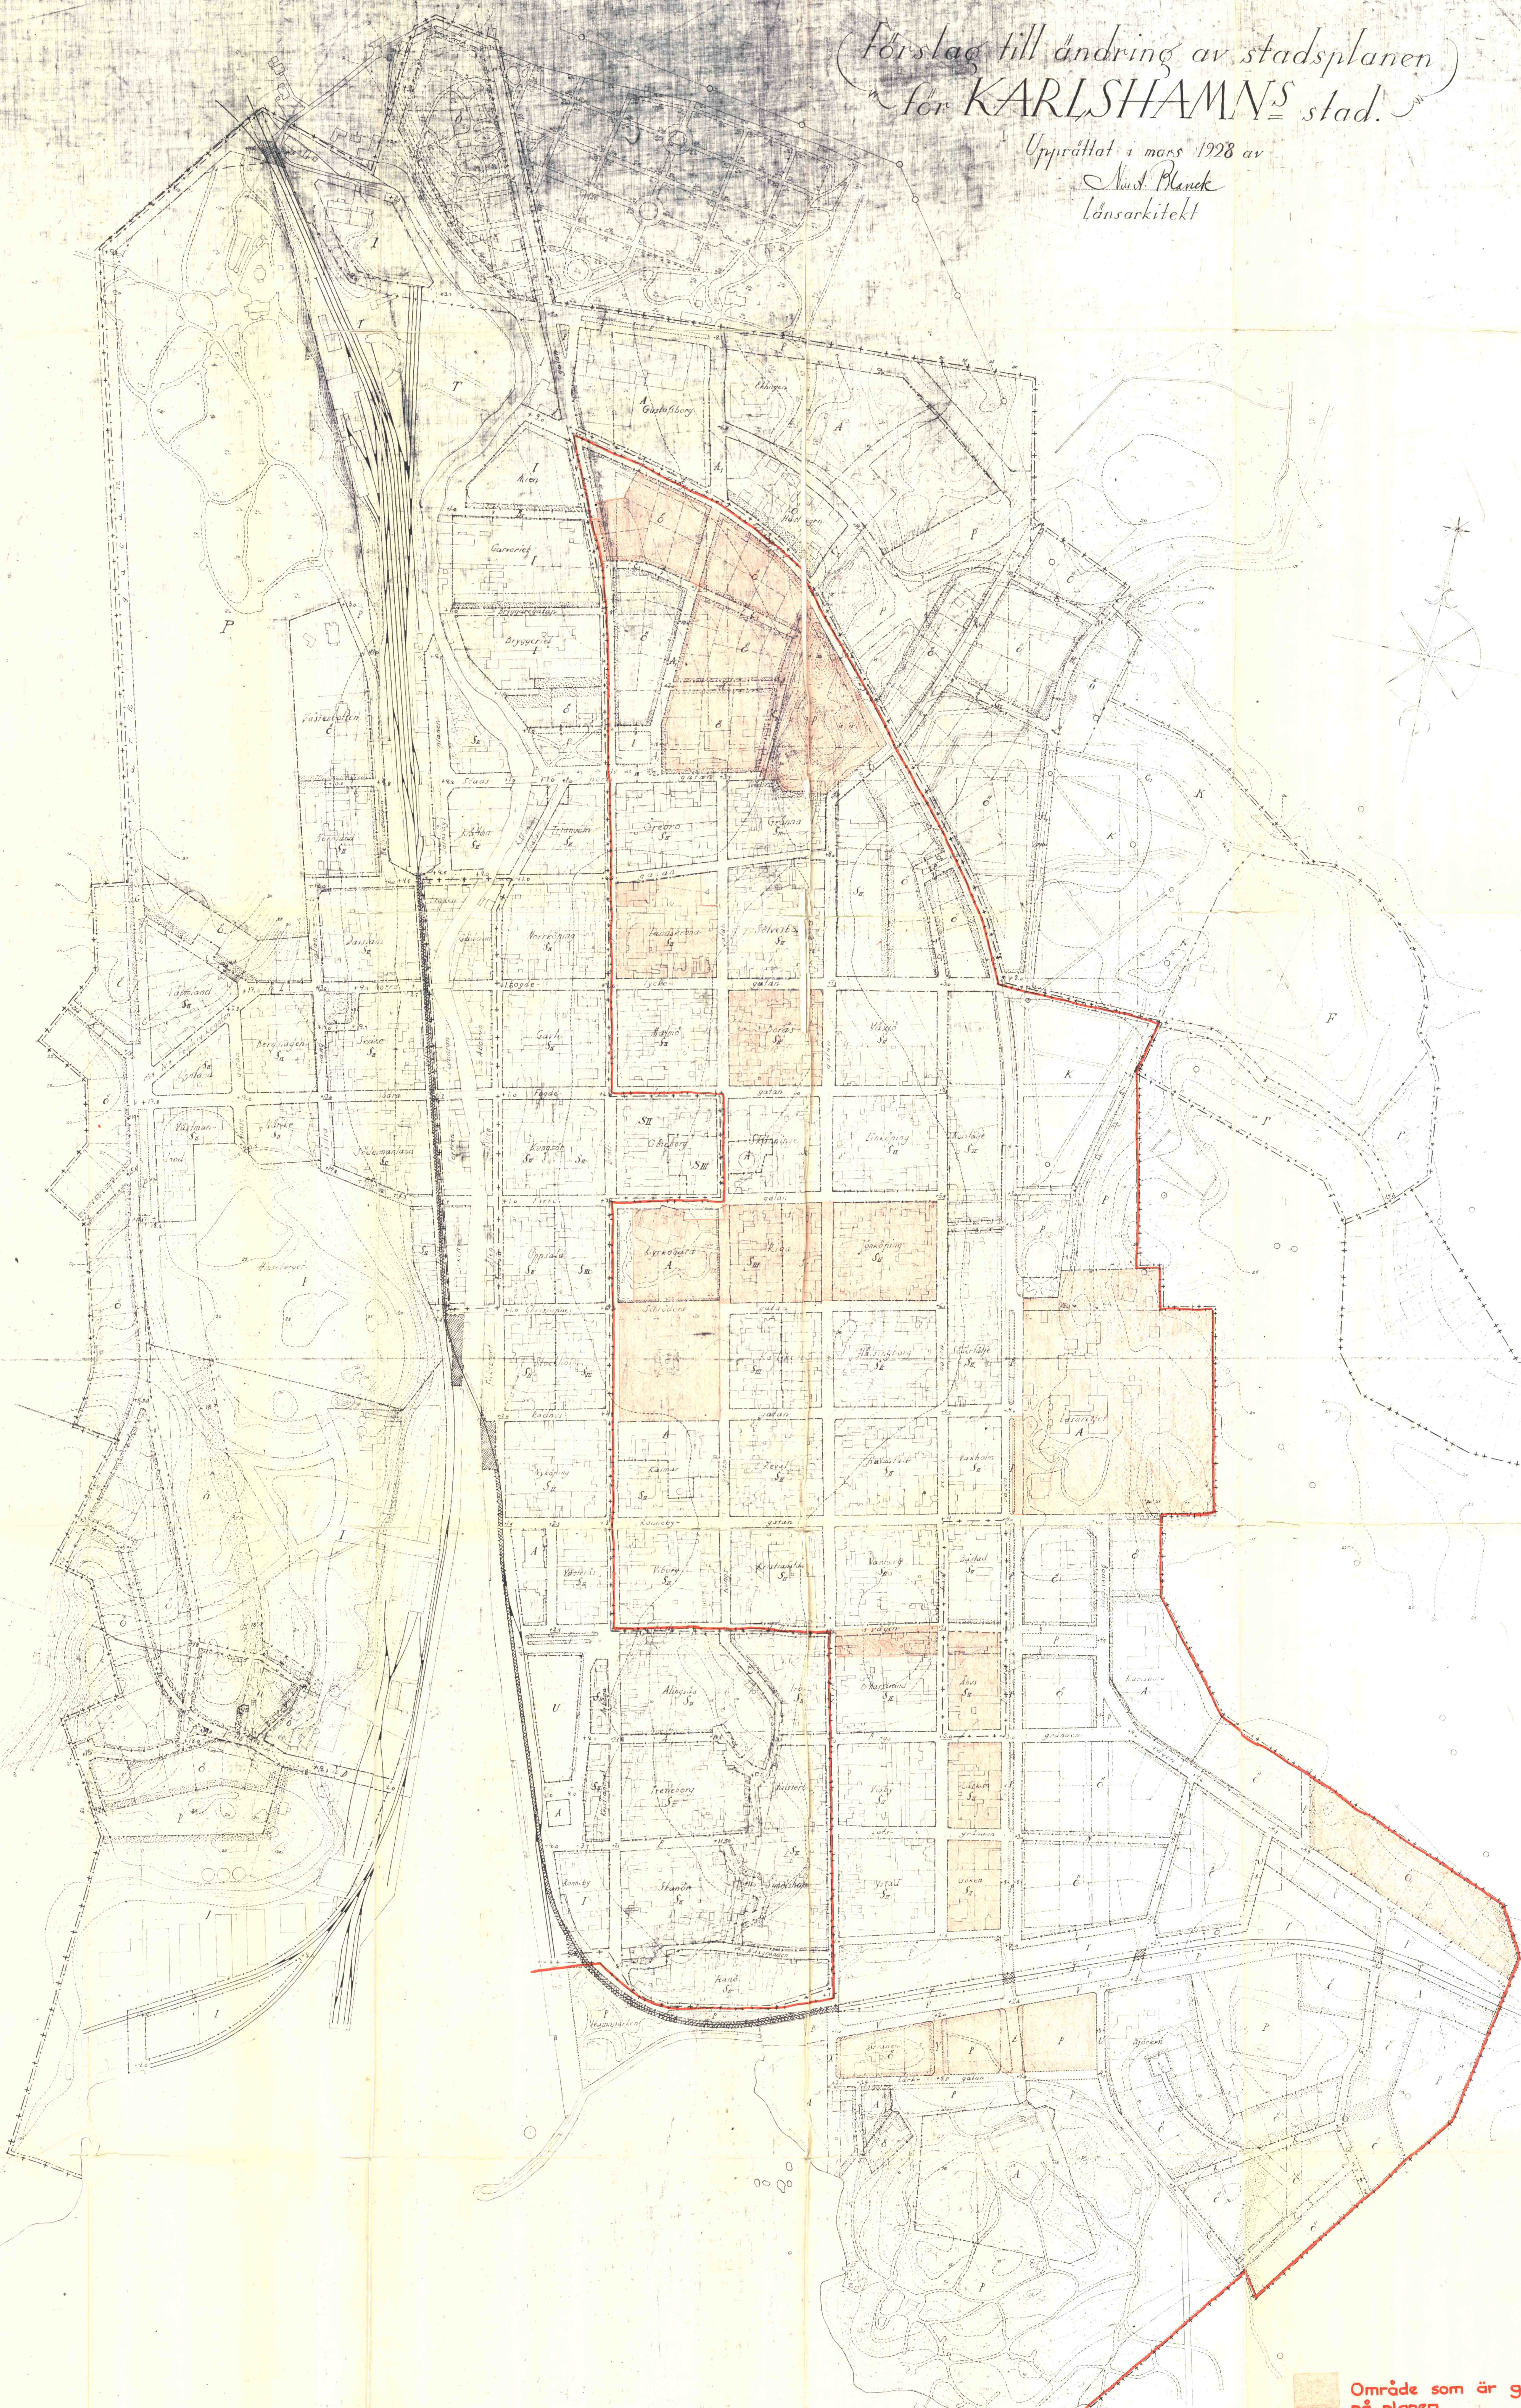

Område som är gällande på planen

BETECKNINGAR Å FÖRHÅLLANDEN VARÅ FASTSTÄLLELSE SÖKES.

[illegible]

— Område varpa stadsplan fastställt
st. 10. 9. 26

A41