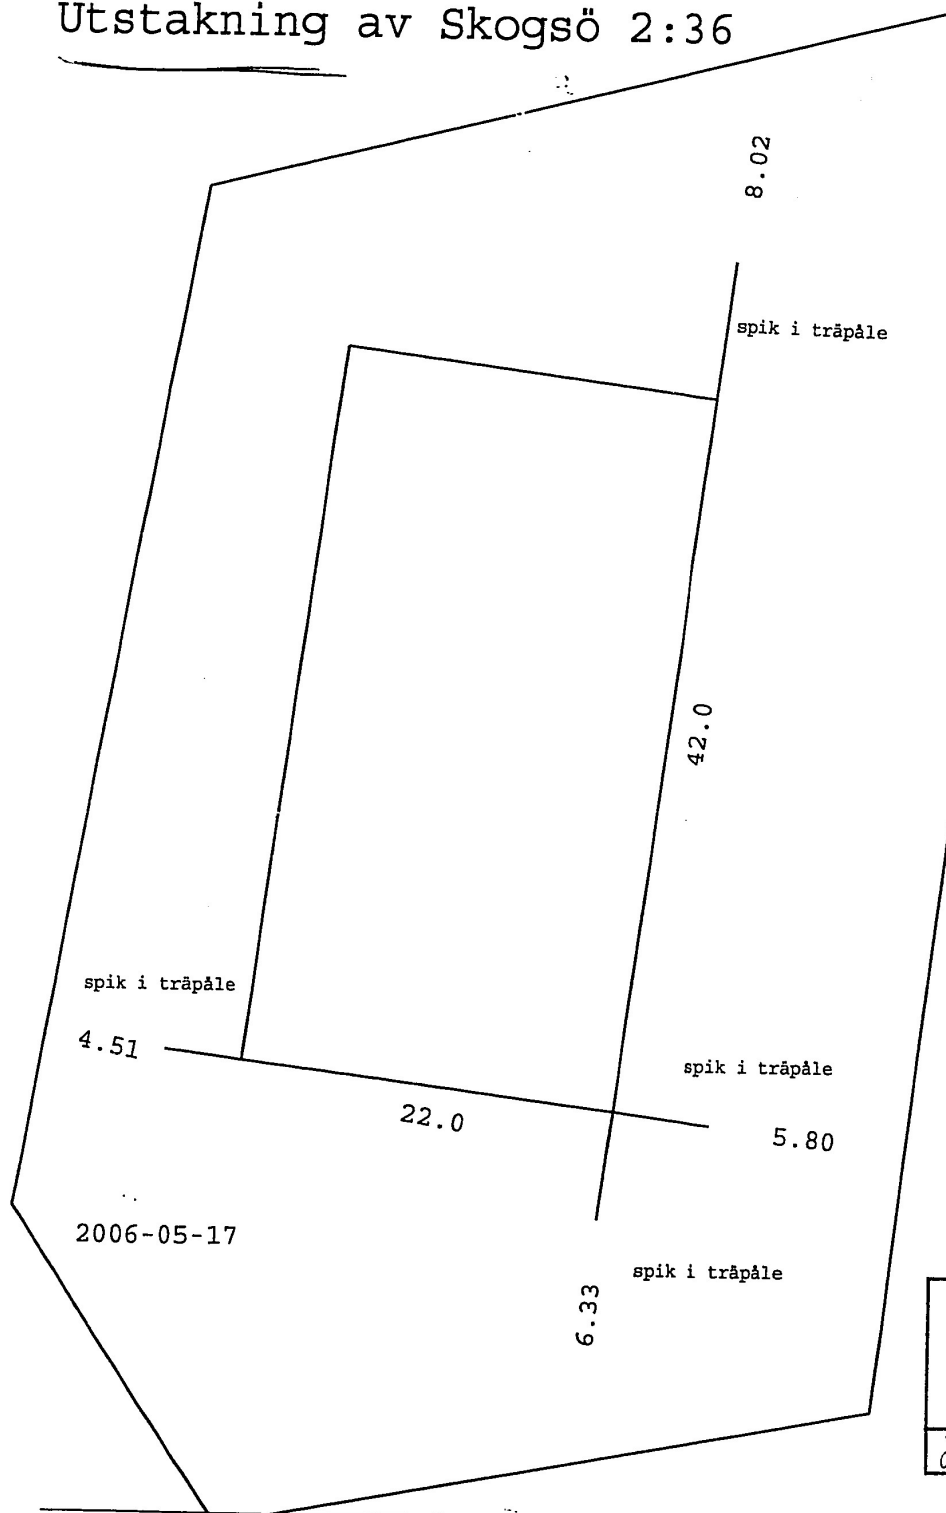


360189

NACKA
UTSTAKNING ABUtstakning av Skogsö 2:36NACKA KOMMUN
BYGGLOVENHETEN

2011-06-15

236 0429/2004

Nacka Utstakning AB
Lavalvägen 3
131 41 NackaTelefon
08-718 28 20Telefax
08-718 28 33Mobil
0708-182780Org.nr
556547-3849

SKALA 1:400

