


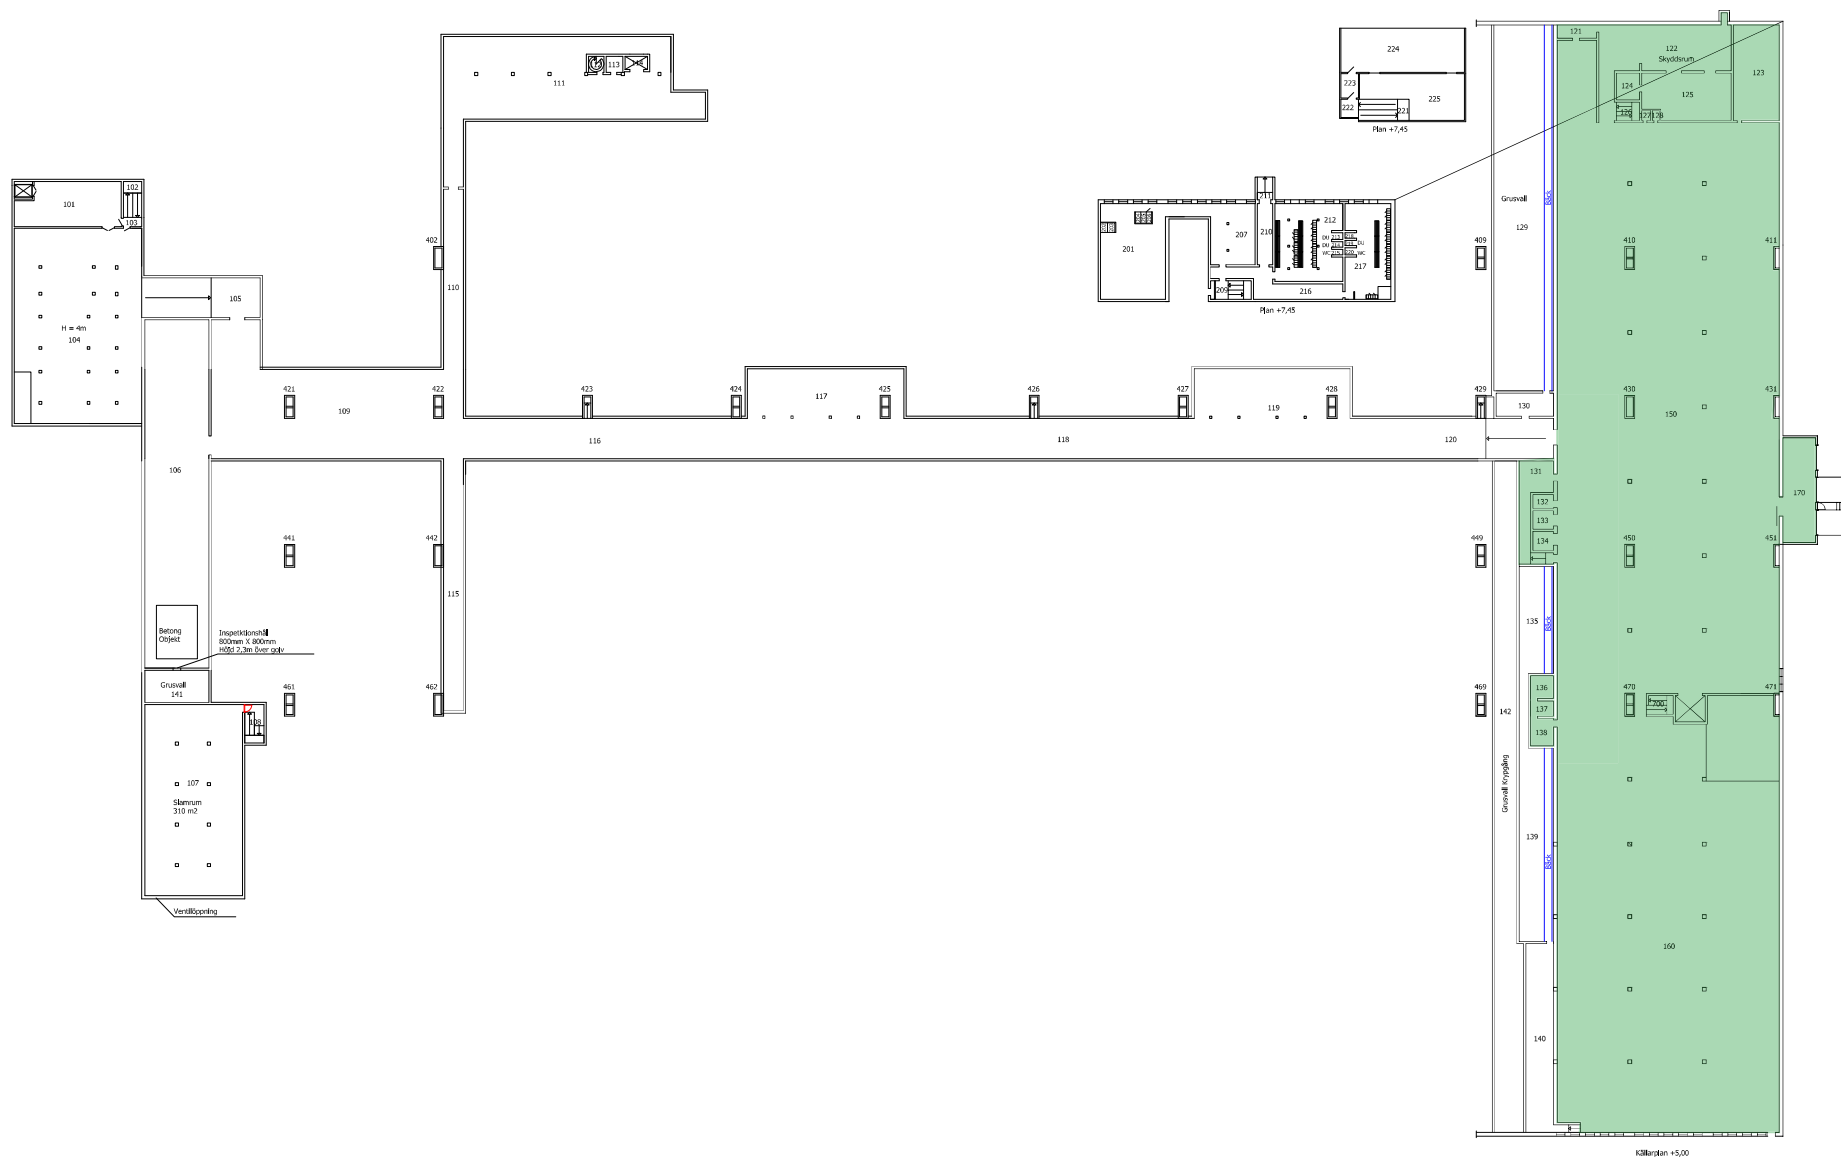

ab företagsanalys  Arlagatan 12 SE-503 36 Borås Tel +46(0)33/417835 Fax +46(0)33/416644 E-post mail@foretagsanalys.se	RYDATERMINALEN 1			DATUM 2006-10-09	
	RELATIONSRTNING PLANRTNING +5,00 +7,45			ANSVARIG	
	UPPDRAG NR			SKALA 1:700	
	RITAD/KONSTR AH/BH			NUMMER A-001	
HANDLÄGGARE			BET		