



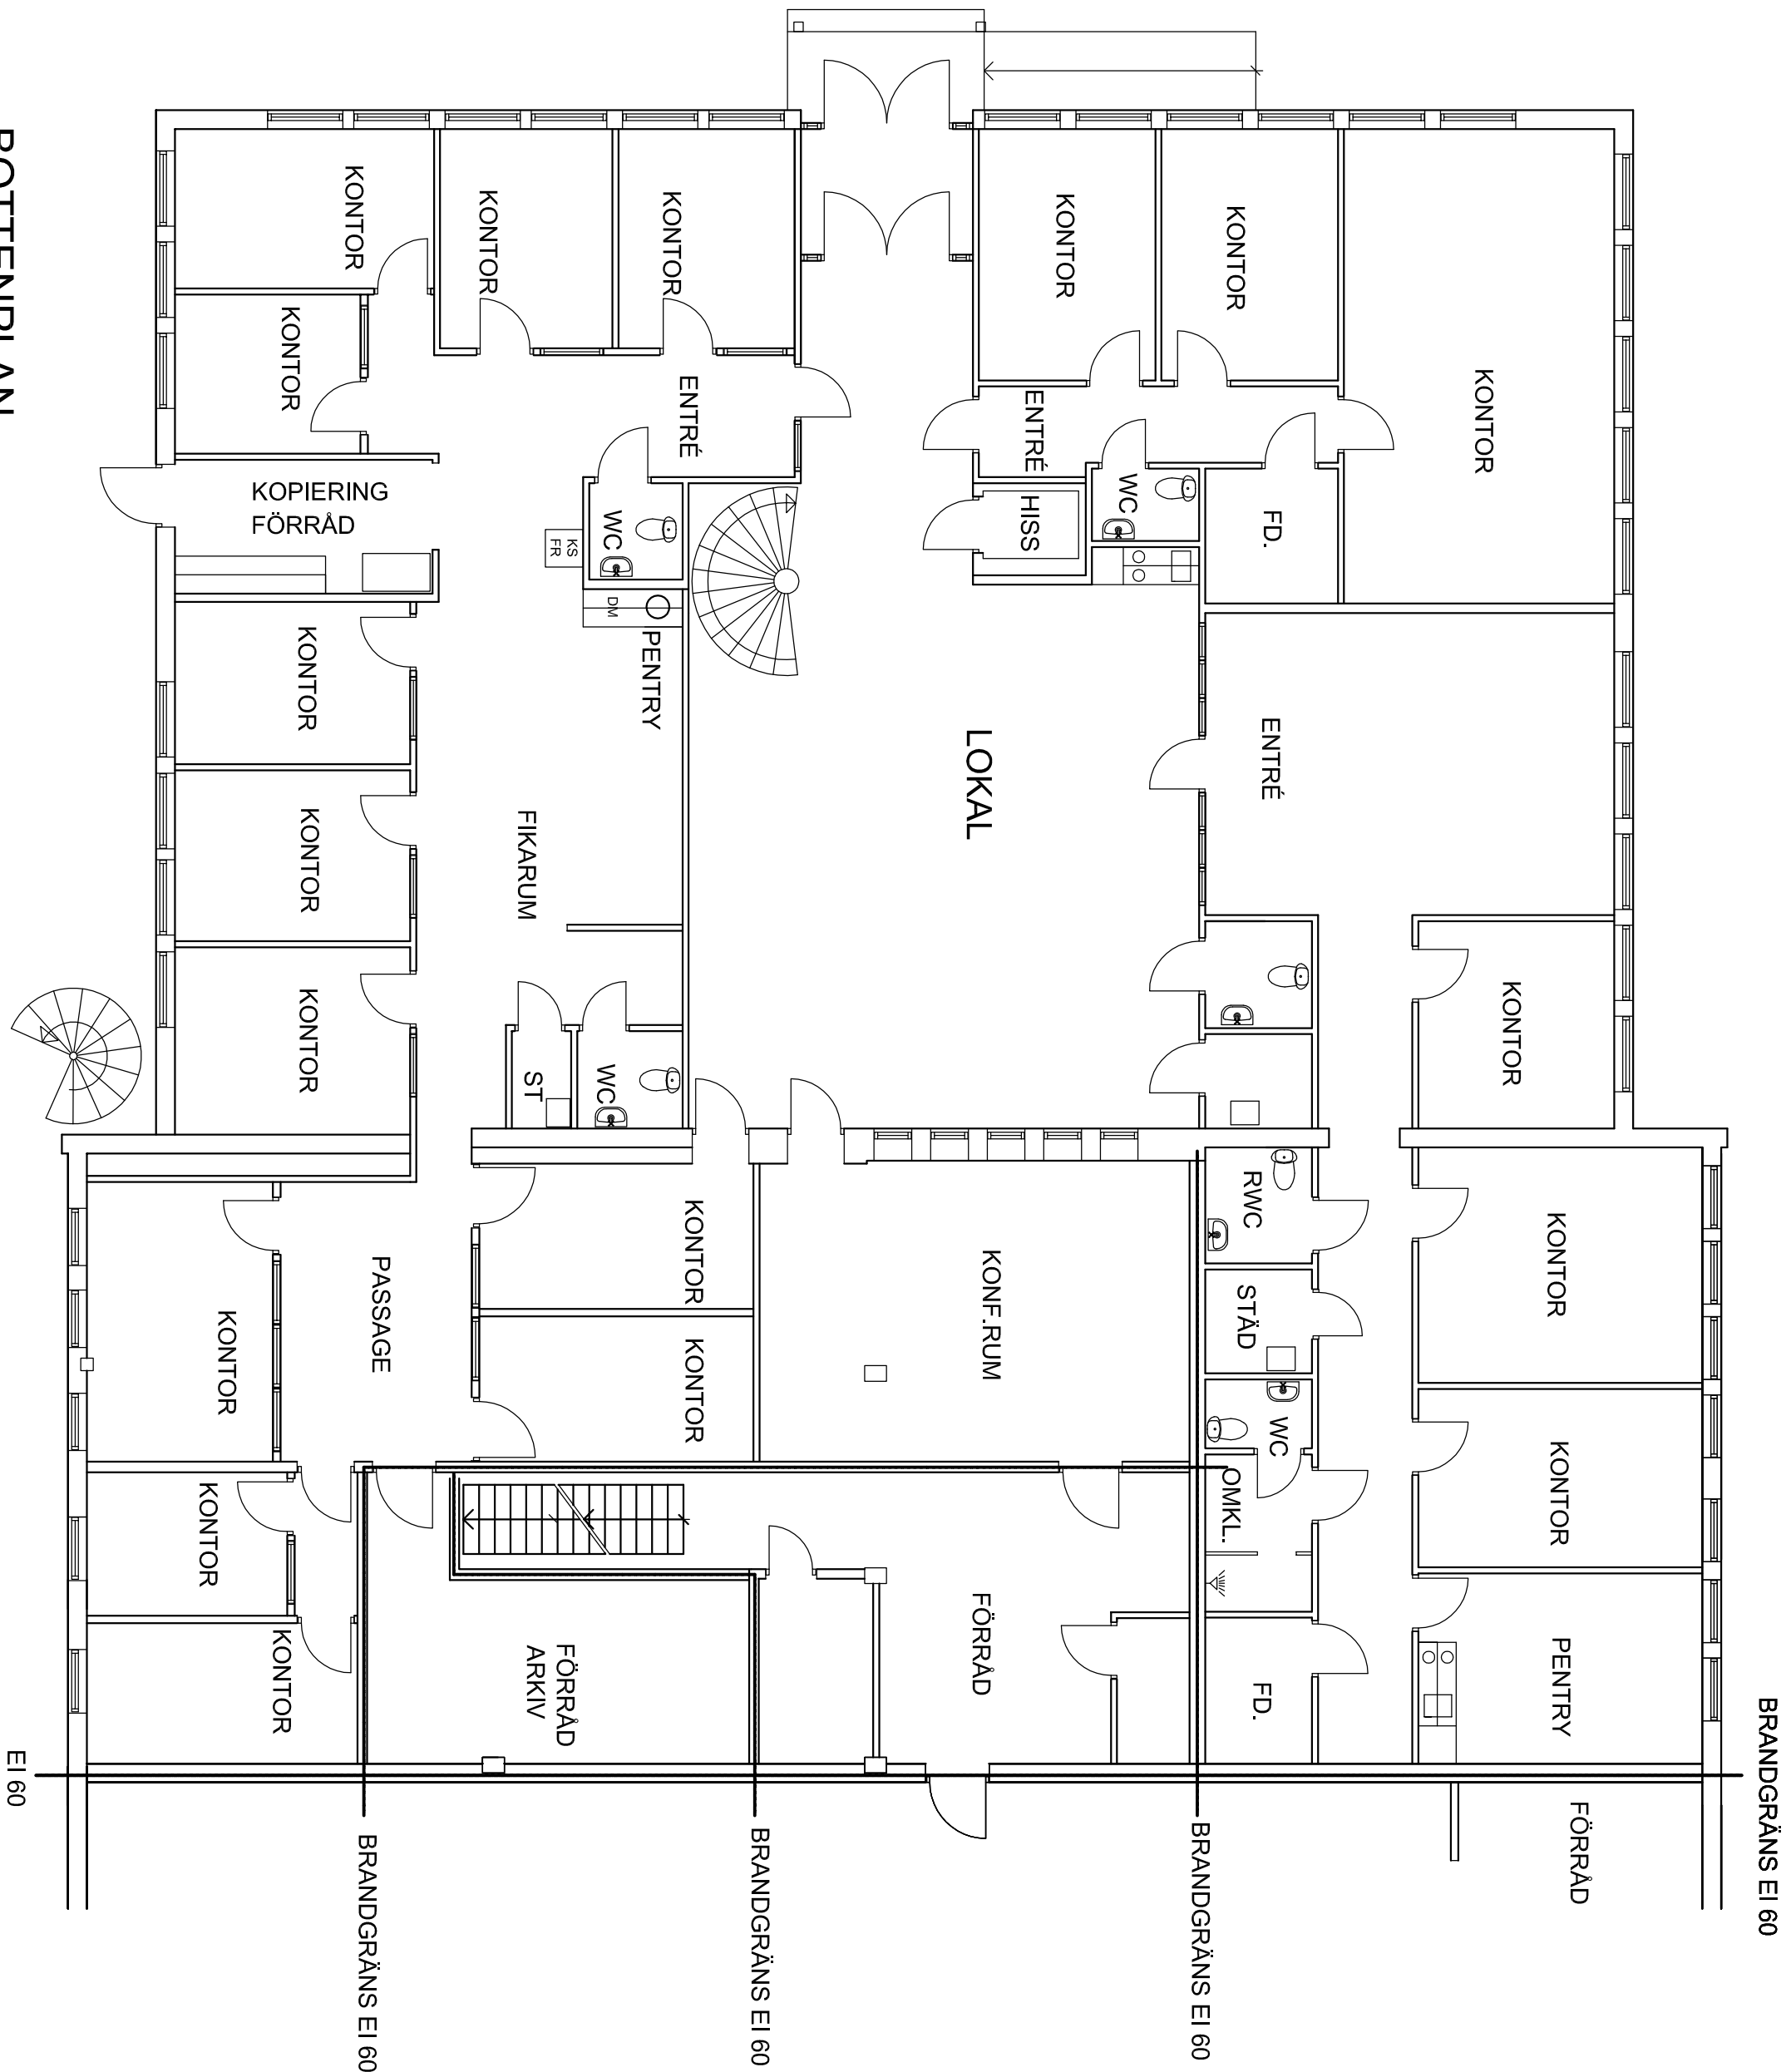

BOTTENPLAN

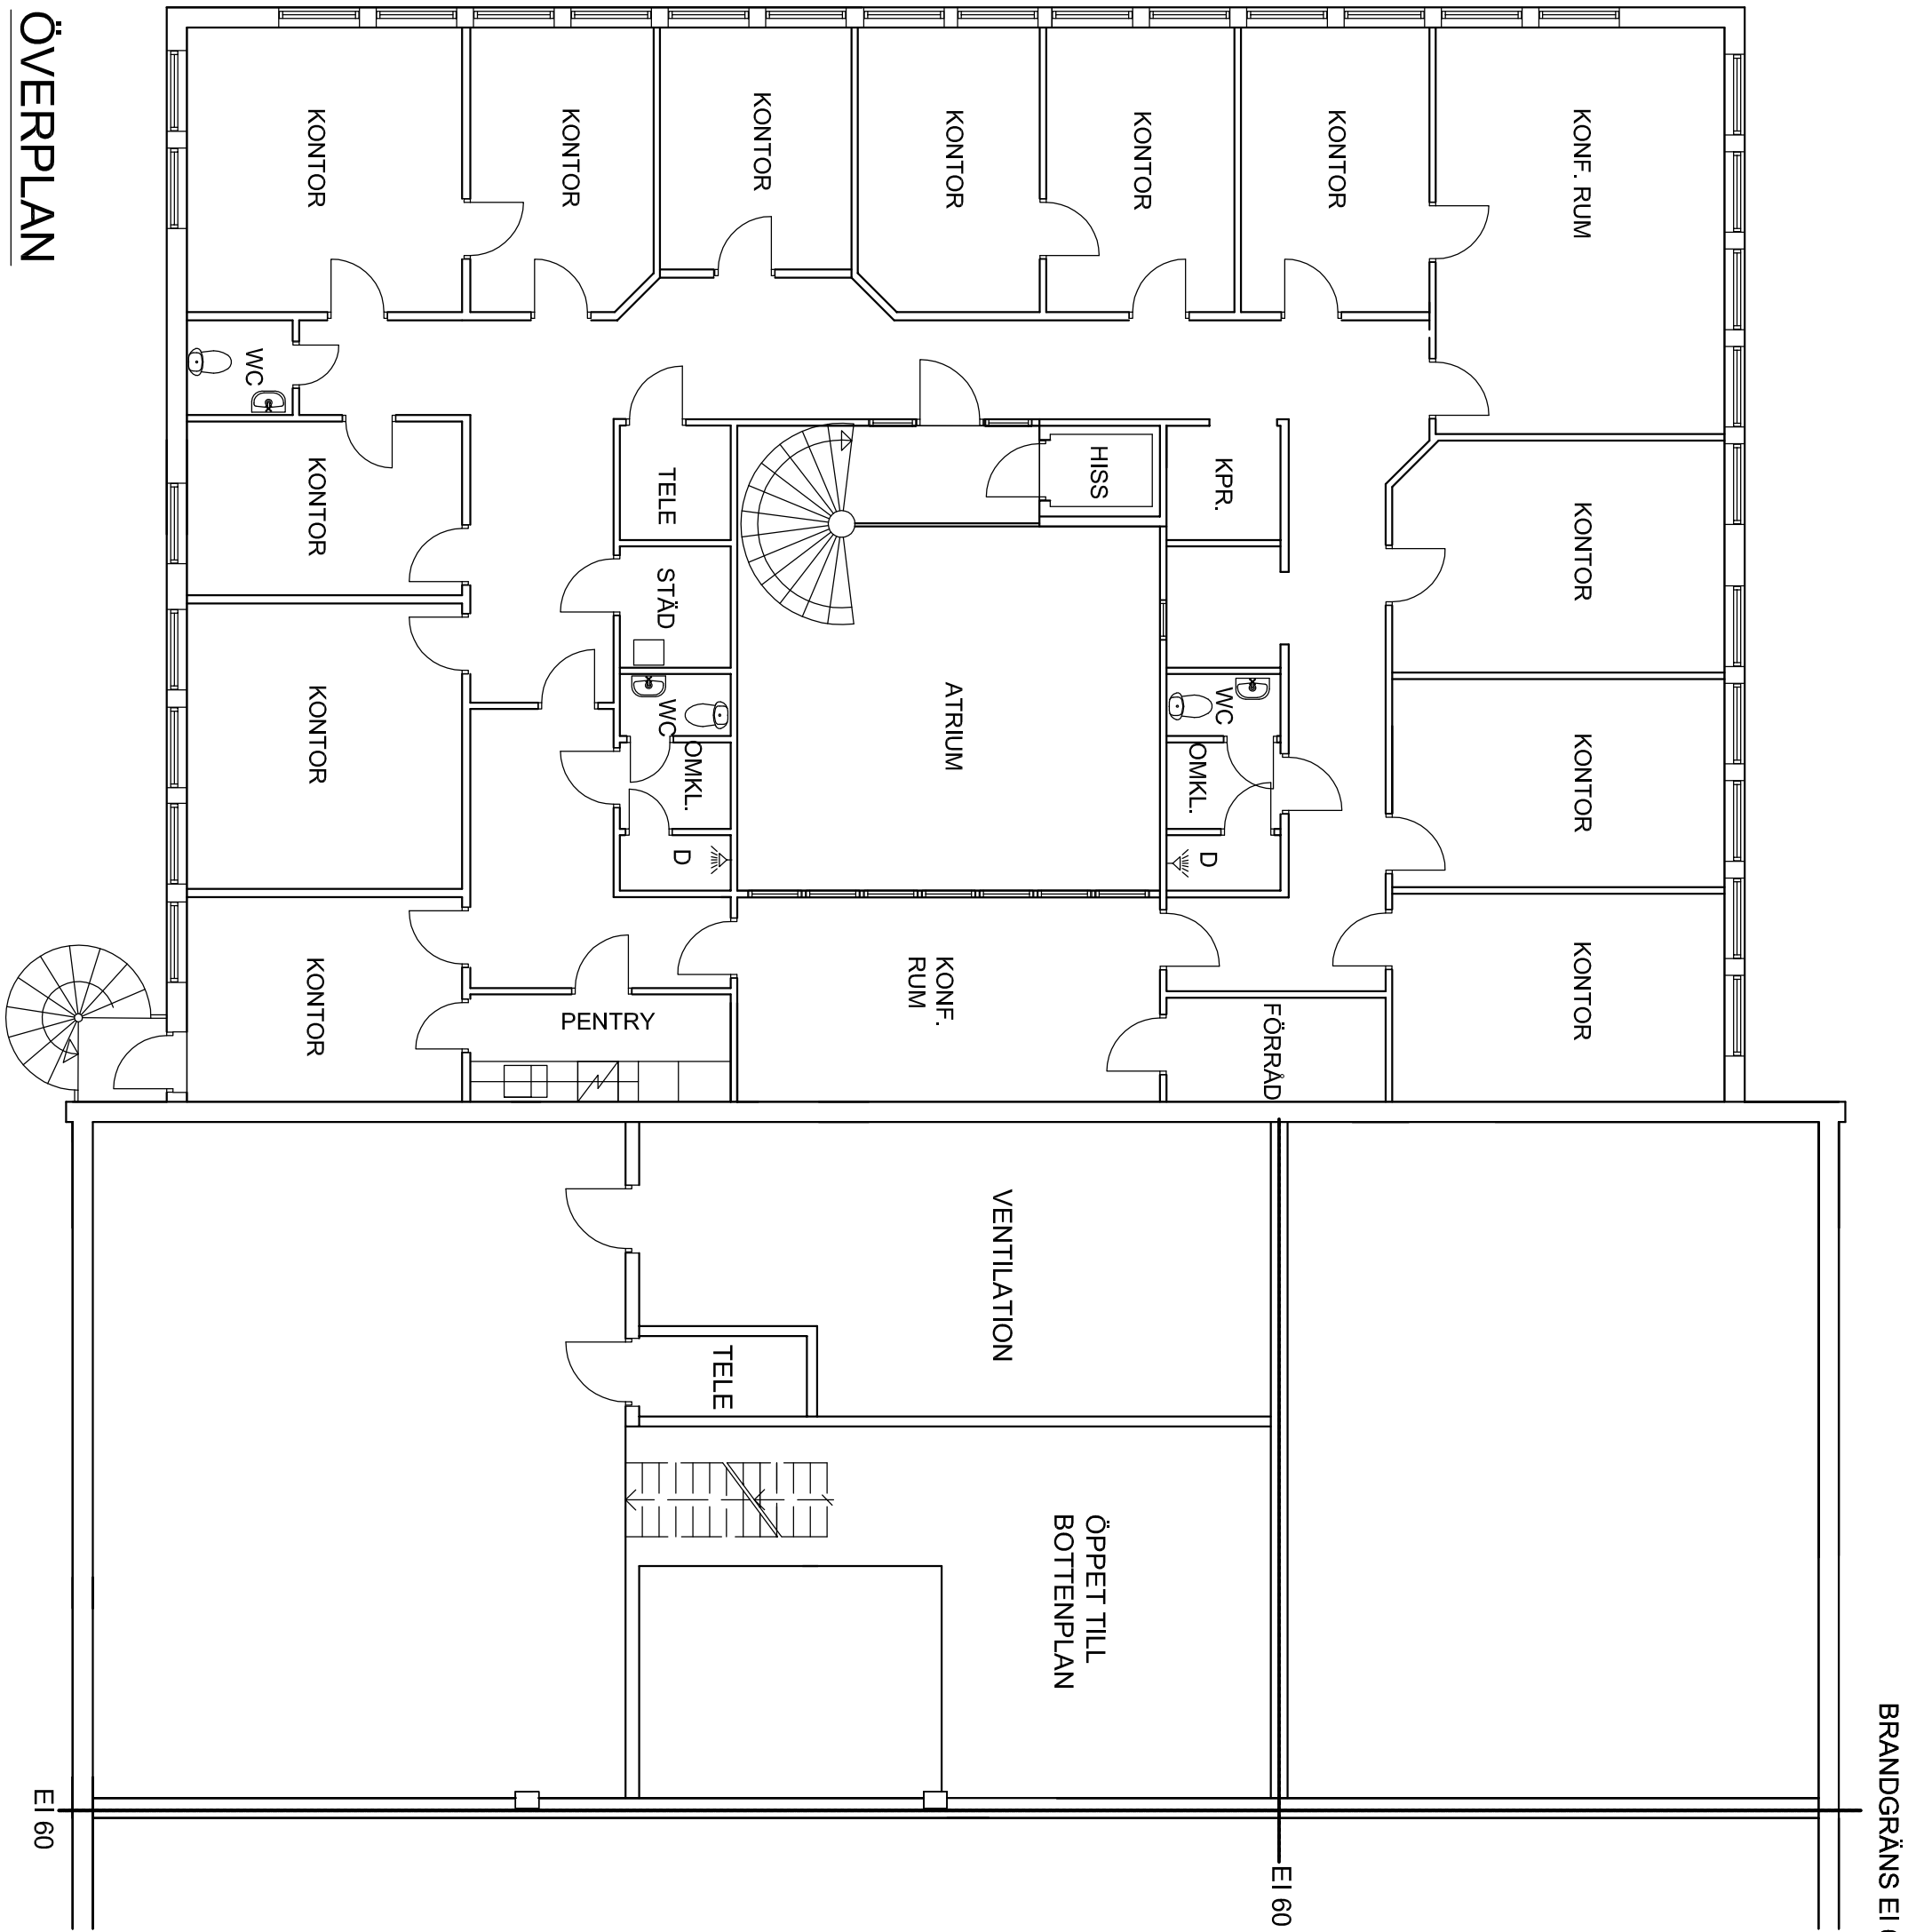

ÖVERPLAN

BET	ANT	ANDRINGEN AVSER	DATUM	SIGN
		Flundran 18, Vimmerby kommun		
		Vimmerby Tidning & tryckeri		
		ekonomisk förening		

Kulturmärket
ÅKE SKILL
NUMMER 902-17 30

UPPRAG NR	190805	STAD/KONSTR AV	STAD	HANDLÄGGARE	Ingemar Beckman
DATUM	2019-08-05	ANSVARIG	SKILL		

Uppmätning
Botten- och överplan

SKALA	1:100	NUMMER	190805-1	BET	
-------	-------	--------	----------	-----	--