


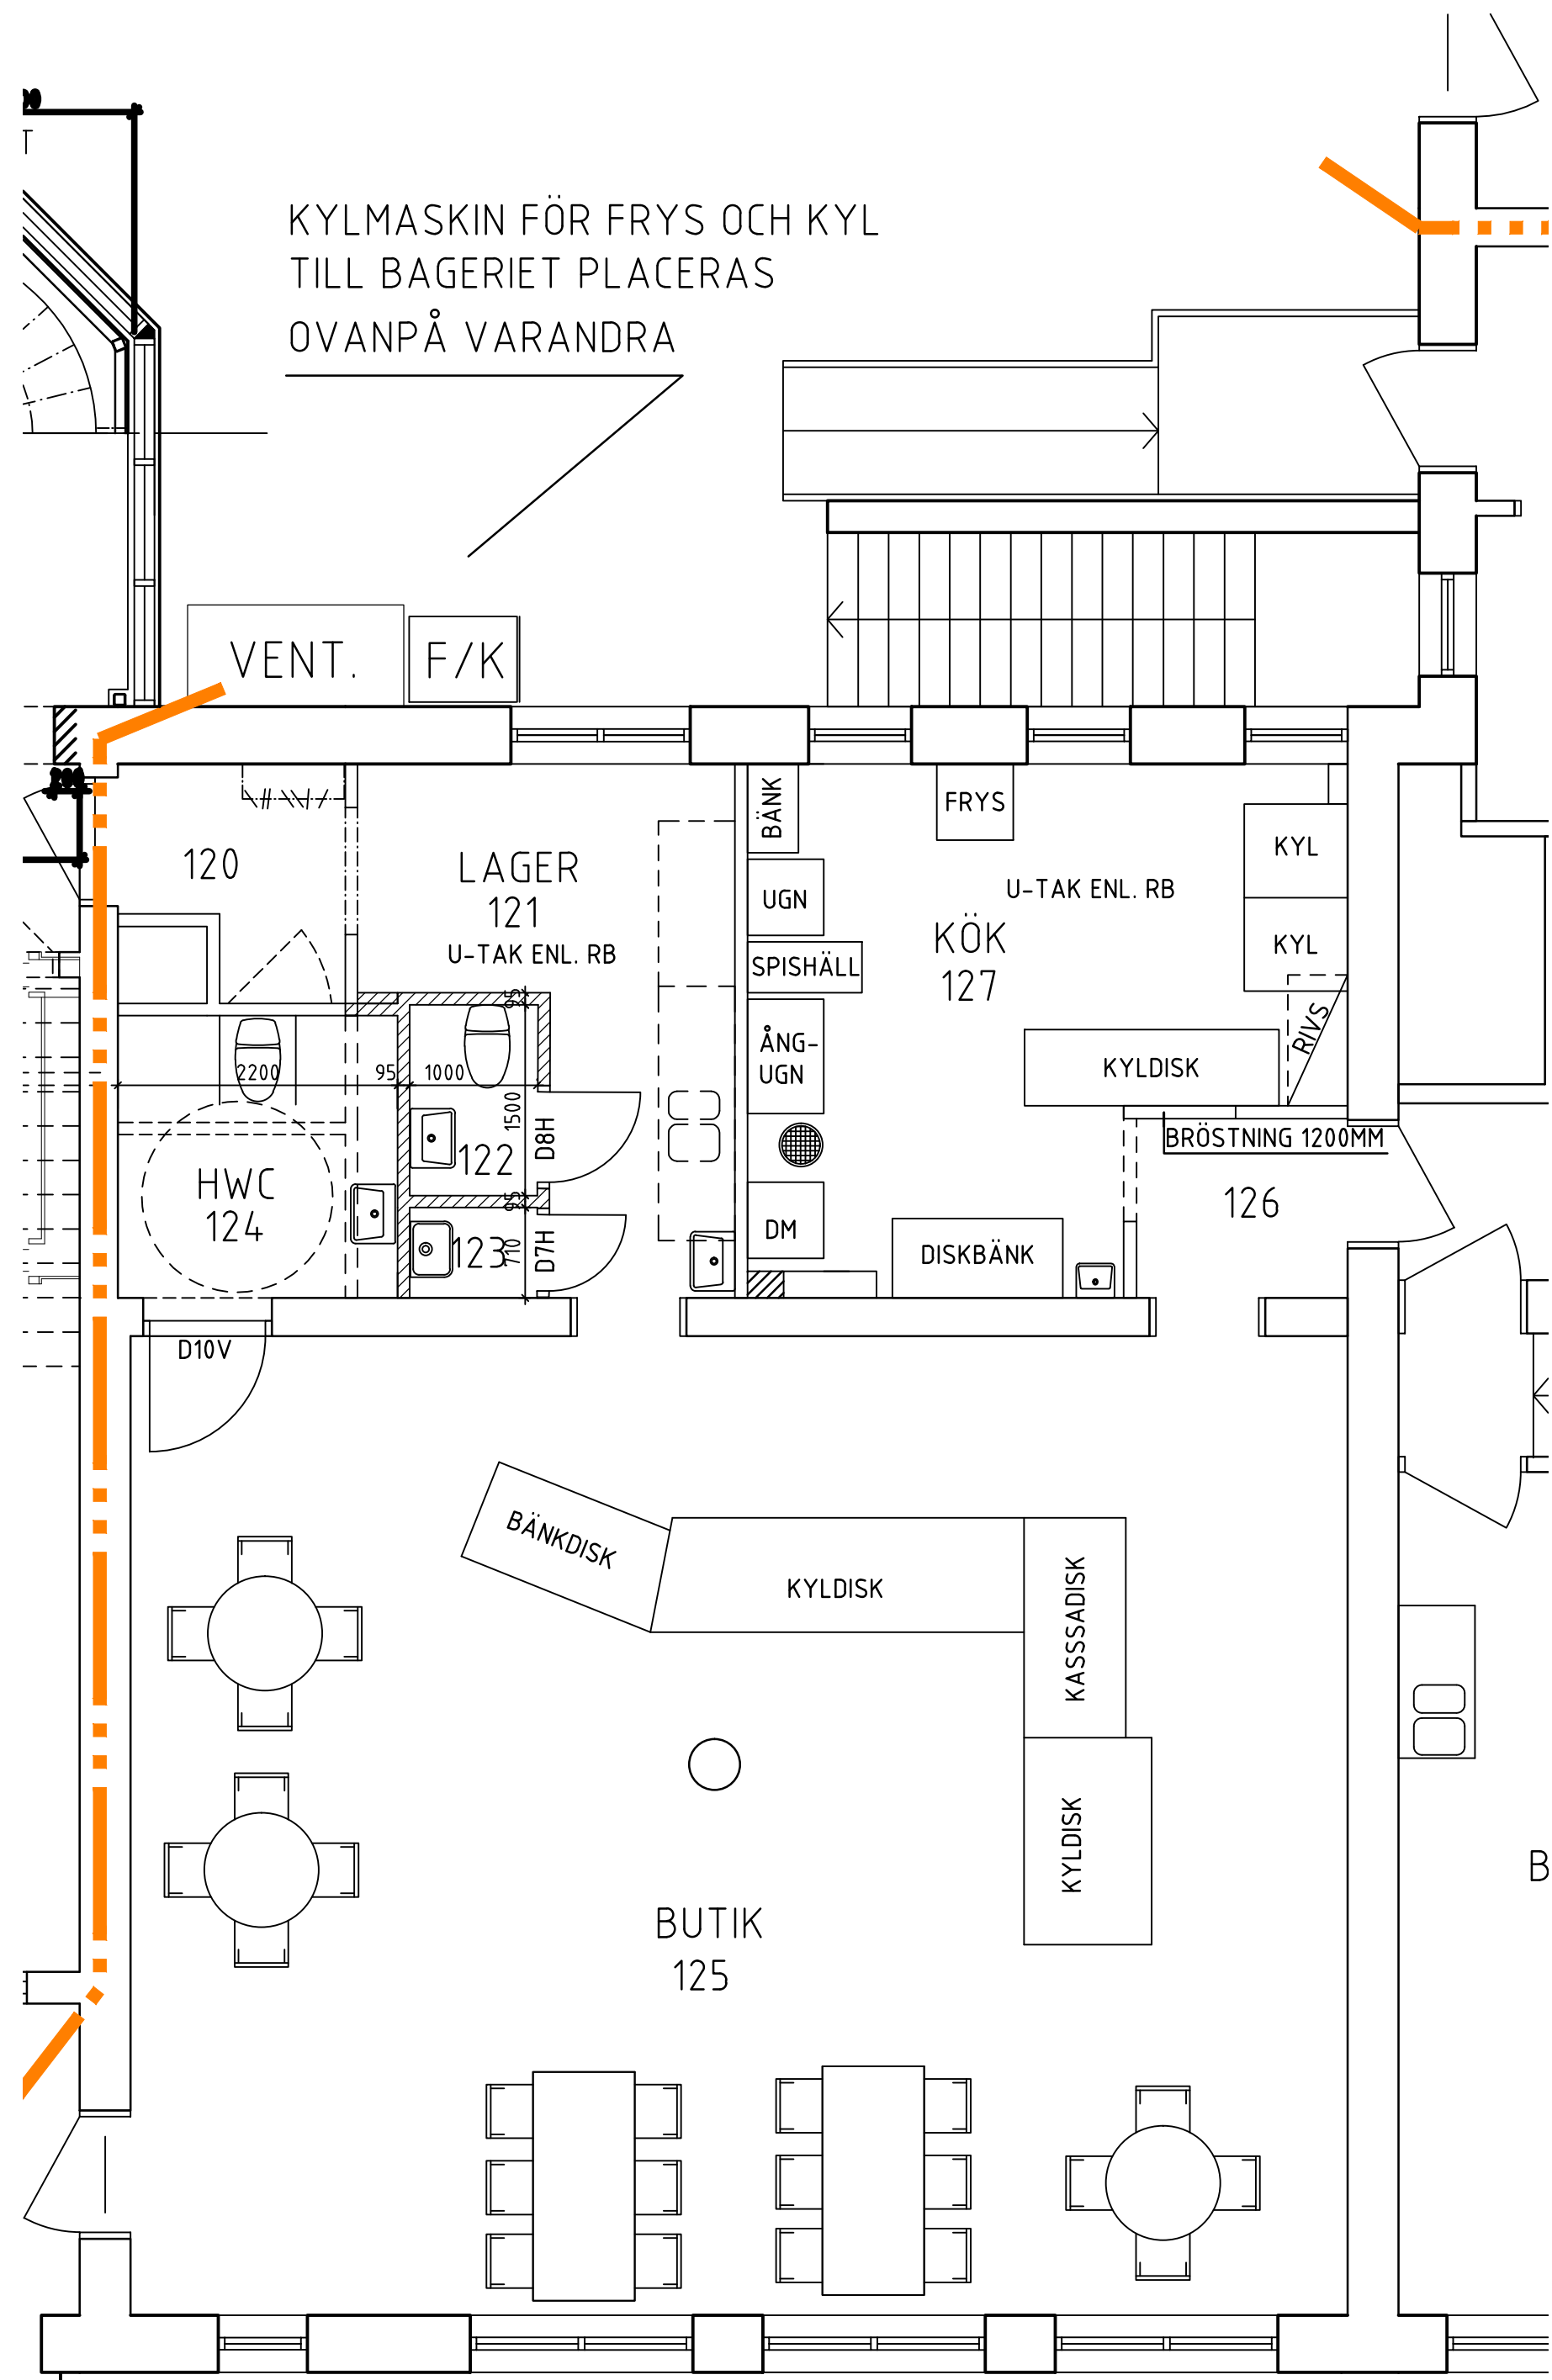

A	U-TAK INFO		JR	2016-11-23
BET	ANT	ÄNDRINGEN AVSER	SIGN	DATUM
STATUS				
BYGGHANDLING				
SÖDRA DALEN 9				
TRANARK AB				
MEDLEM SVENSK TEKNIK OCH DESIGN STD				
tranark@tranark.se				
MISSIONSGATAN 6 573 31 TRANÅS 0140-162 50				
A	TRANARK AB 0140-162 50			
K				
V				
VS				
E				
UPPDRAG NR 953.10		RITAD AV JR	HANDLÄGGARE JT	
DATUM 2016-10-19		ANSVARIG		
TRANÅSBOSTÄDER				
OMBYGGNAD BUTIKSLOKAL				
SKALA 1:100 (A3) 1:50 (A1)		NUMMER A-40.1-11		BET