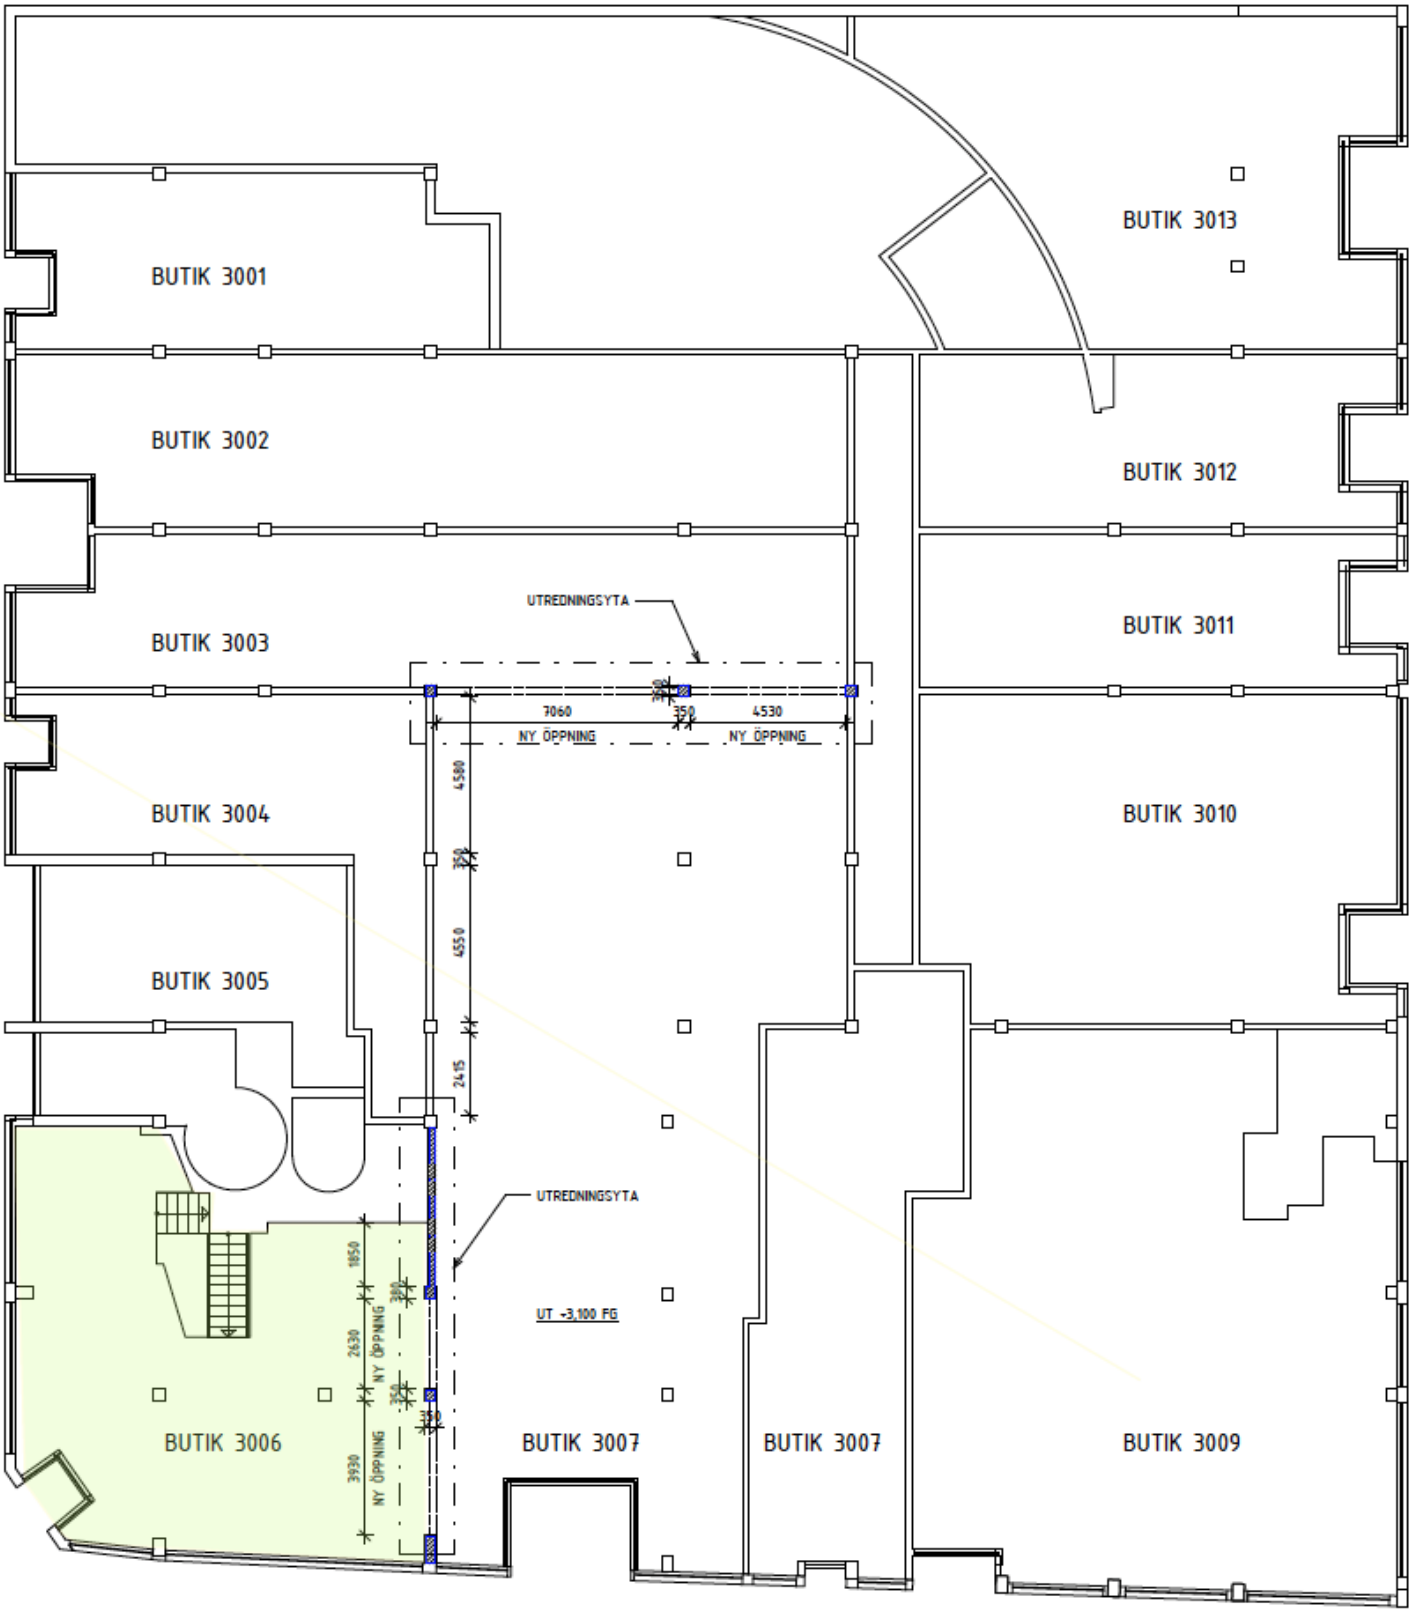

réplan

SKALA 1:100
0 1 2
METER