



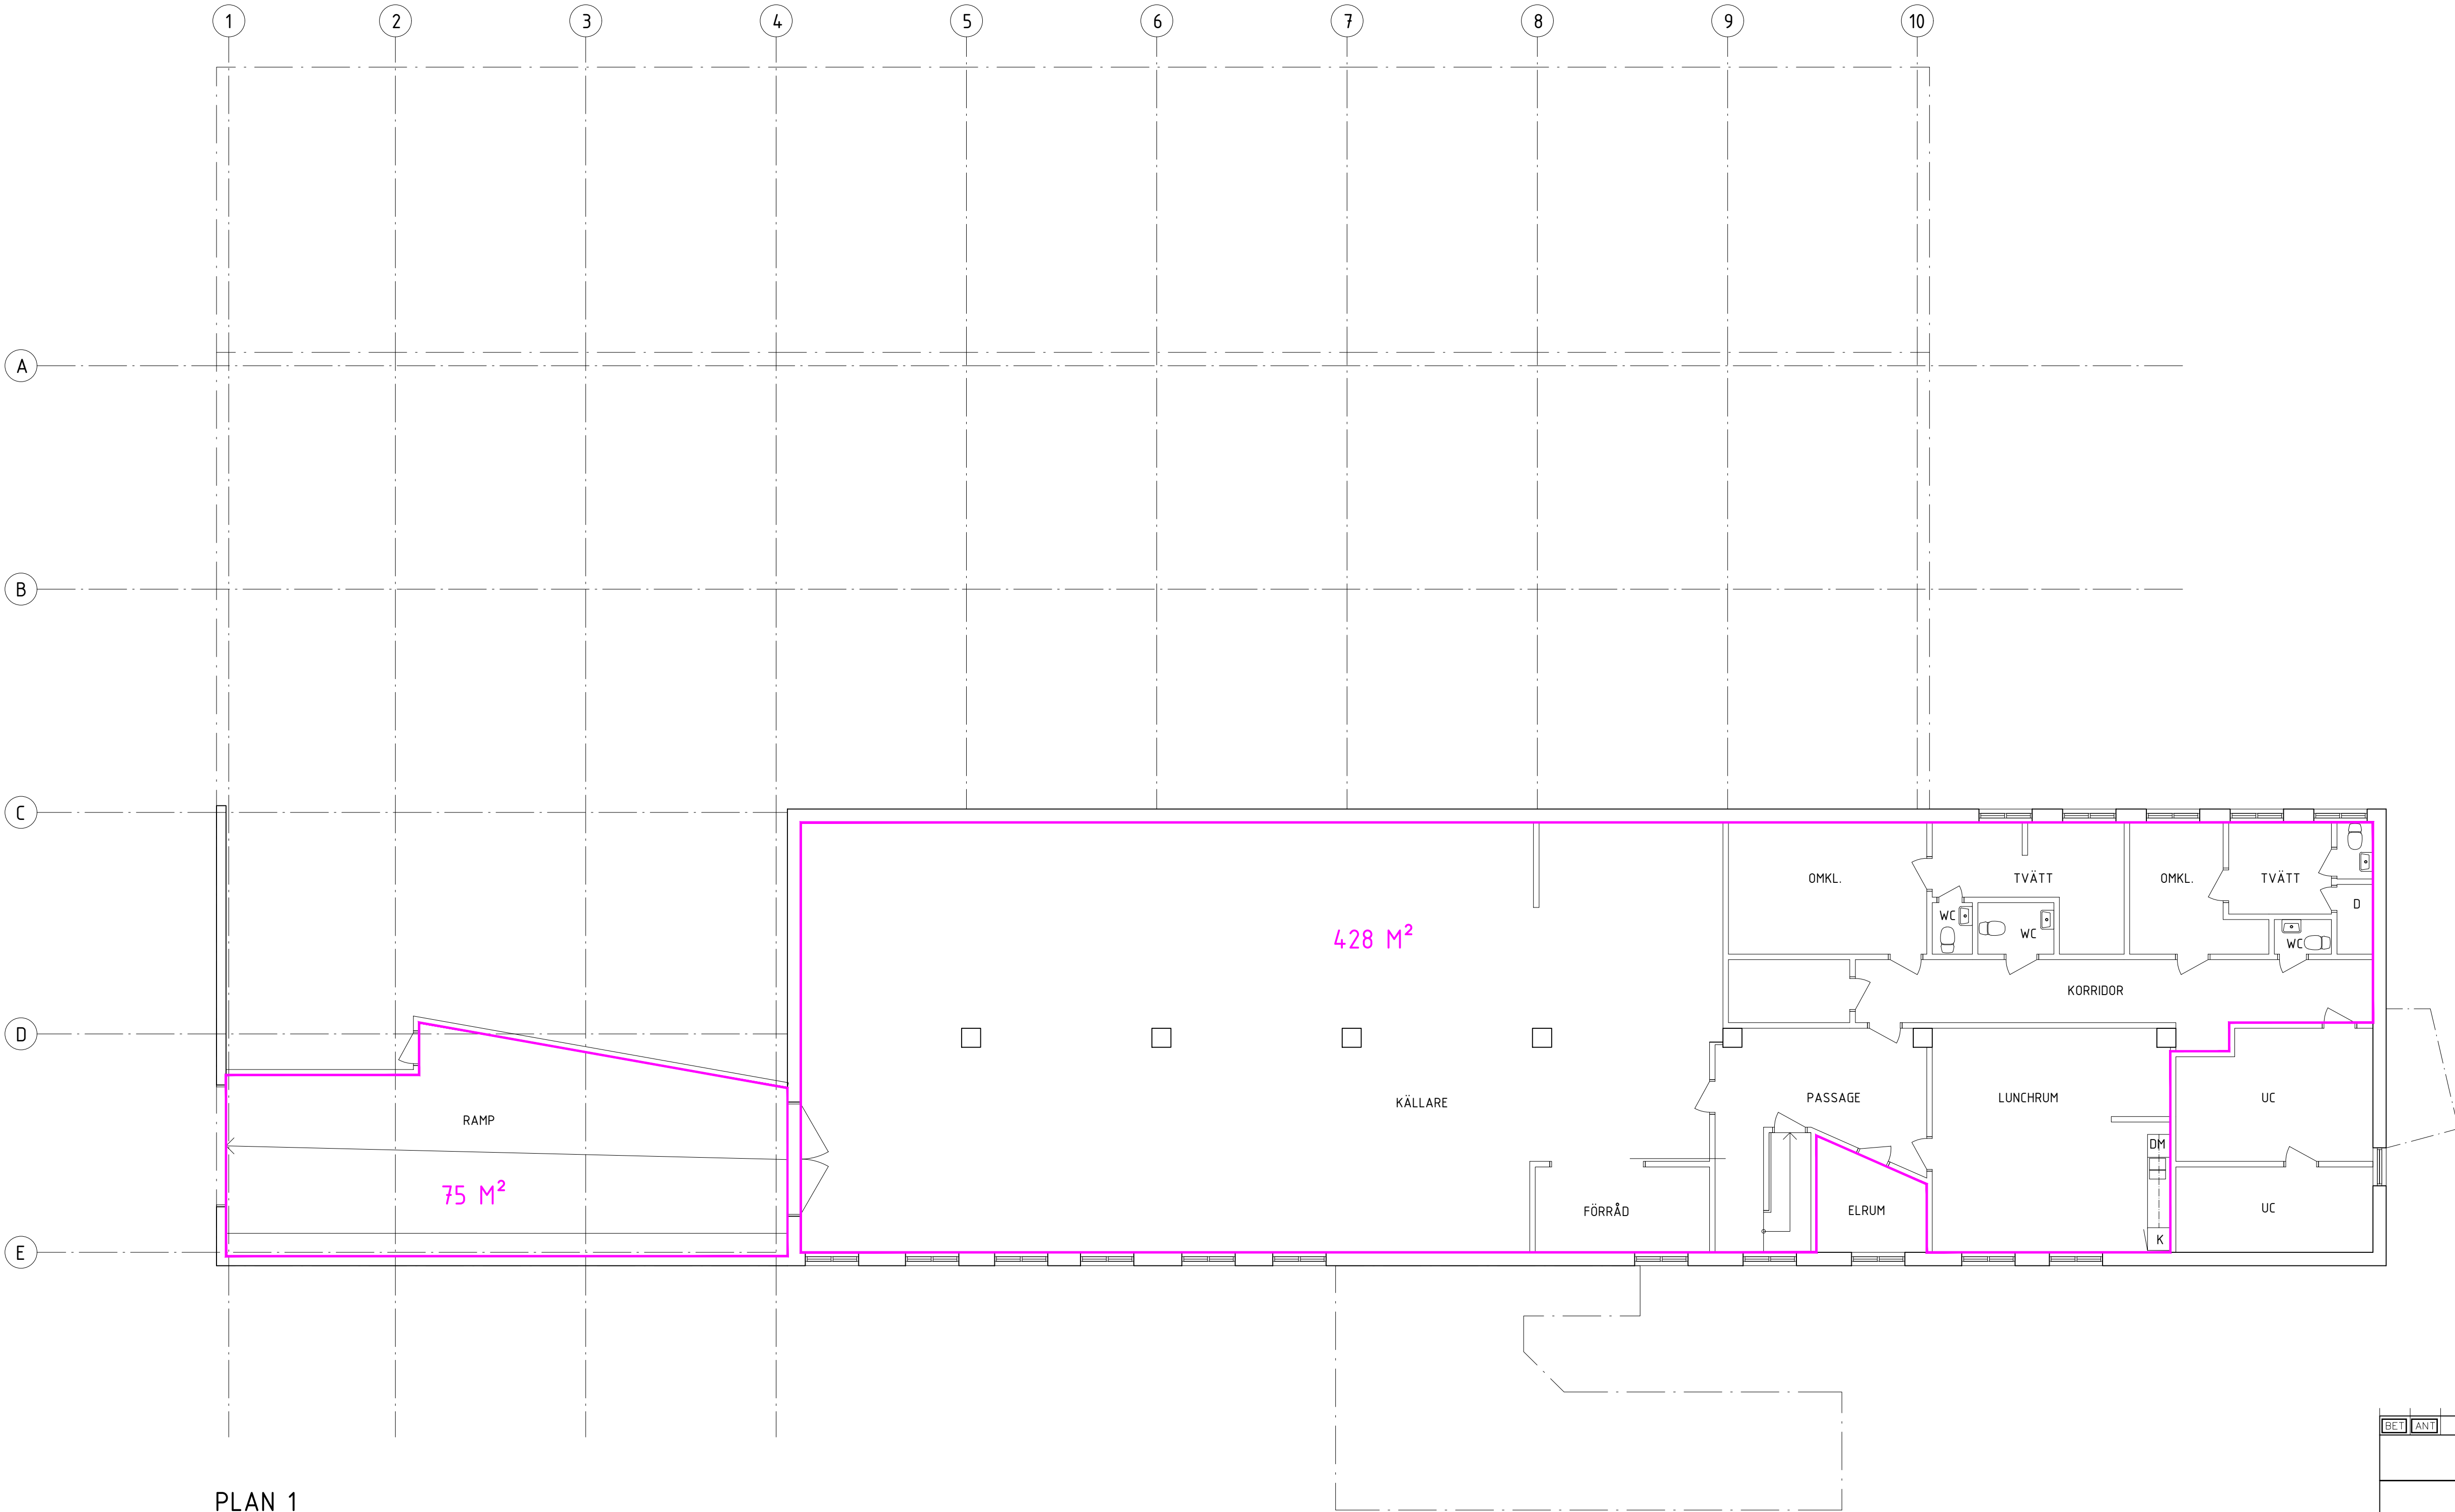


PLAN 1

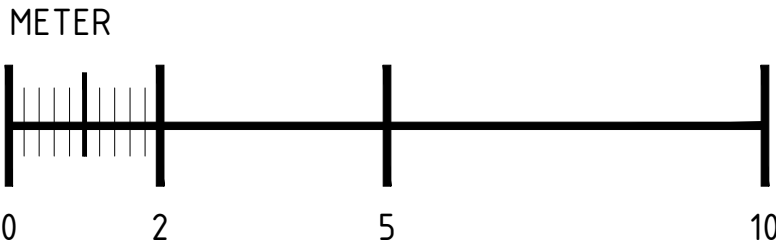

BET	ANT	ÄNDRINGEN AVSER	DATUM	SIGN
RELATIONSRTITNING				
LUPPDRAG NR	BILD/KONSTR AV	HANDLAGGARE		
	ALF	STEFAN N		
DATUM	ANSVARIG			
-	STEFAN N			
VAKTEN 7, ESKILSTUNA KOMMUN				
PLAN 1 - KÄLLARE				
RELATION				
SKALA	NUMMER			
A1 = 1:100 A3 = 1:200	A40.4-110			

FÖRKLARINGAR:

- = NEDFART: 55 M²
- = LOKAL: 83 M²

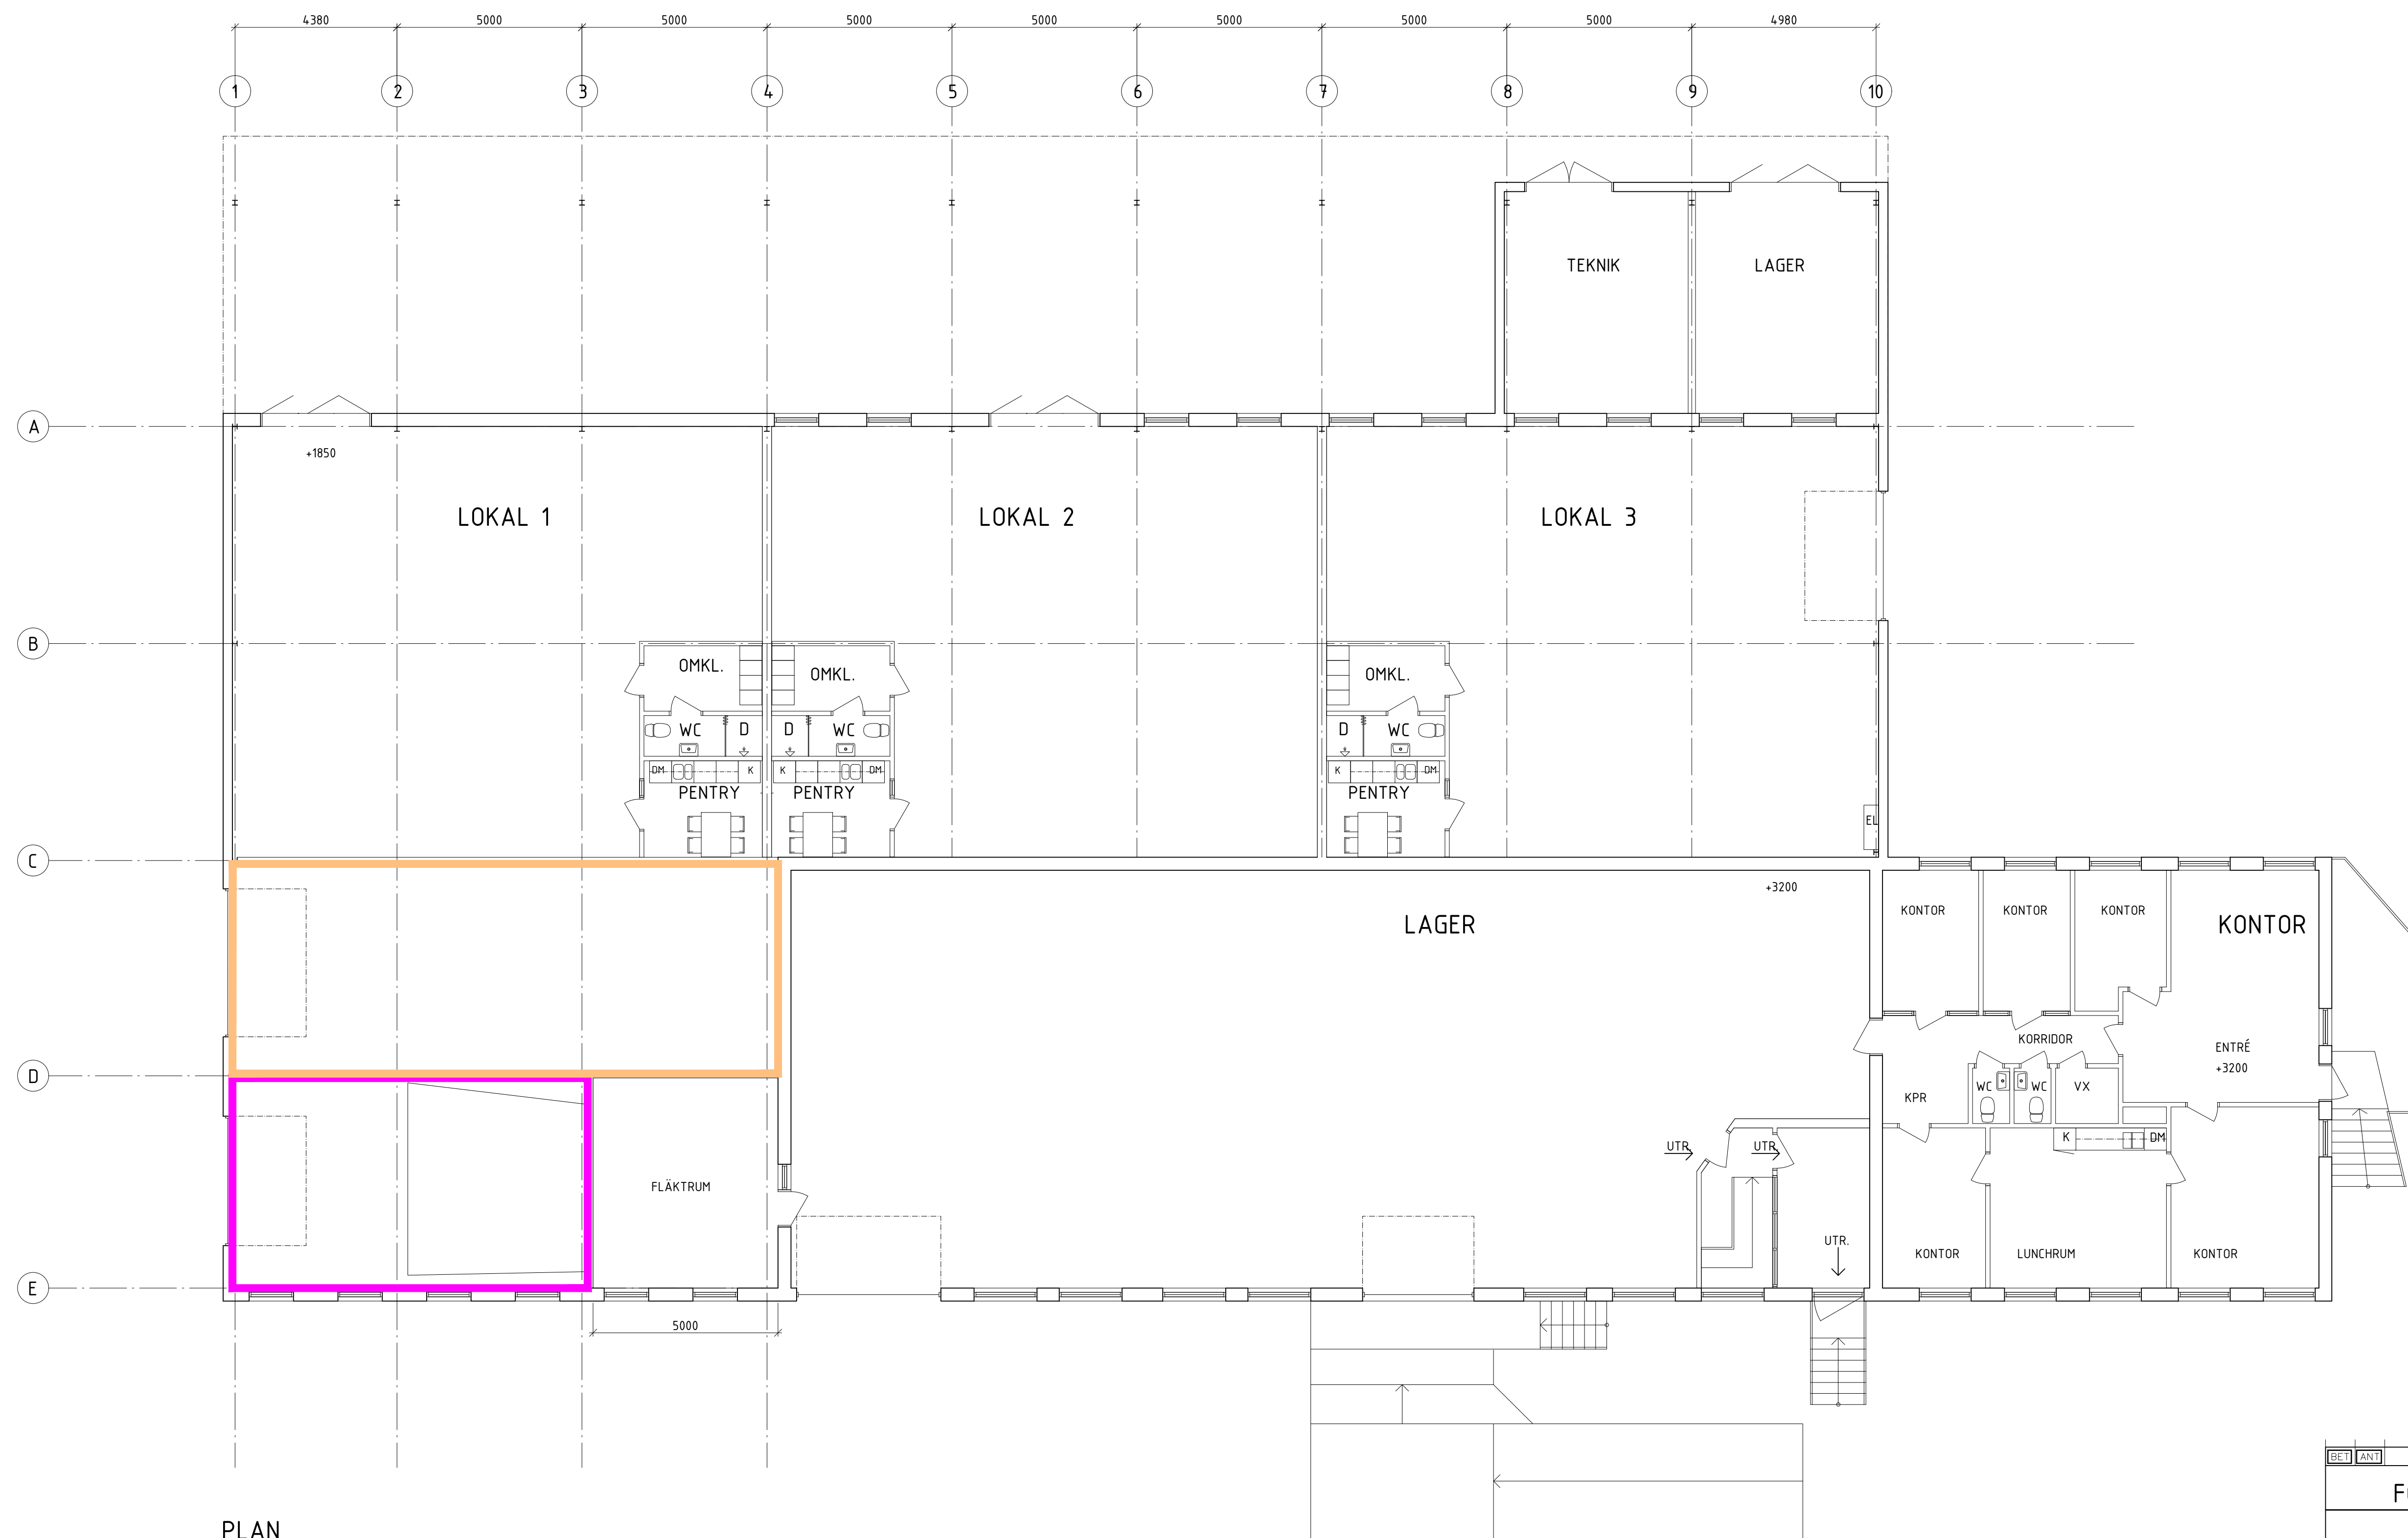

PLAN

BET	ANT	ÄNDRINGEN AVSER	DATUM	SIGN
FÖRHANDSKOPIA 221122				
LUPPDRAG NR	RITAD/KONSTR AV	HANDLAGGARE		
	ALF	—		
DATUM	ANSVARIG			
—	—			
VAKTEN 7, ESKILSTUNA KOMMUN				
PLAN 2				
RELATION				
SKALA	NUMMER	BET		
A1 = 1:100	A309:102			
A3 = 1:200				