




PLAN 3

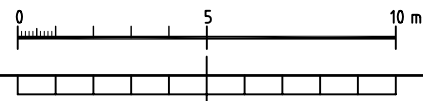

BET.	ANT.	ÄNDRINGEN AVSEER	DATUM	SIGN.
RELATIONSHANDLING				
KV. BARKASSEN 8 KARLSTAD				
bergfjord & ivarson arkitekter AB				
arkitekt SAR box 420 tel 064-17 28 40				
ingenjör SBR tel 064-19 06 88				
ARB NR	0736	RITAD	S.L.	HANDLÄGGARE
DATUM	07-11-09	ANSVARIG		
KLÖVERN AB				
PLAN 3				
SKALA	1:100	RITNR.		BET.
SKALA A3	1:200			
R303:3				