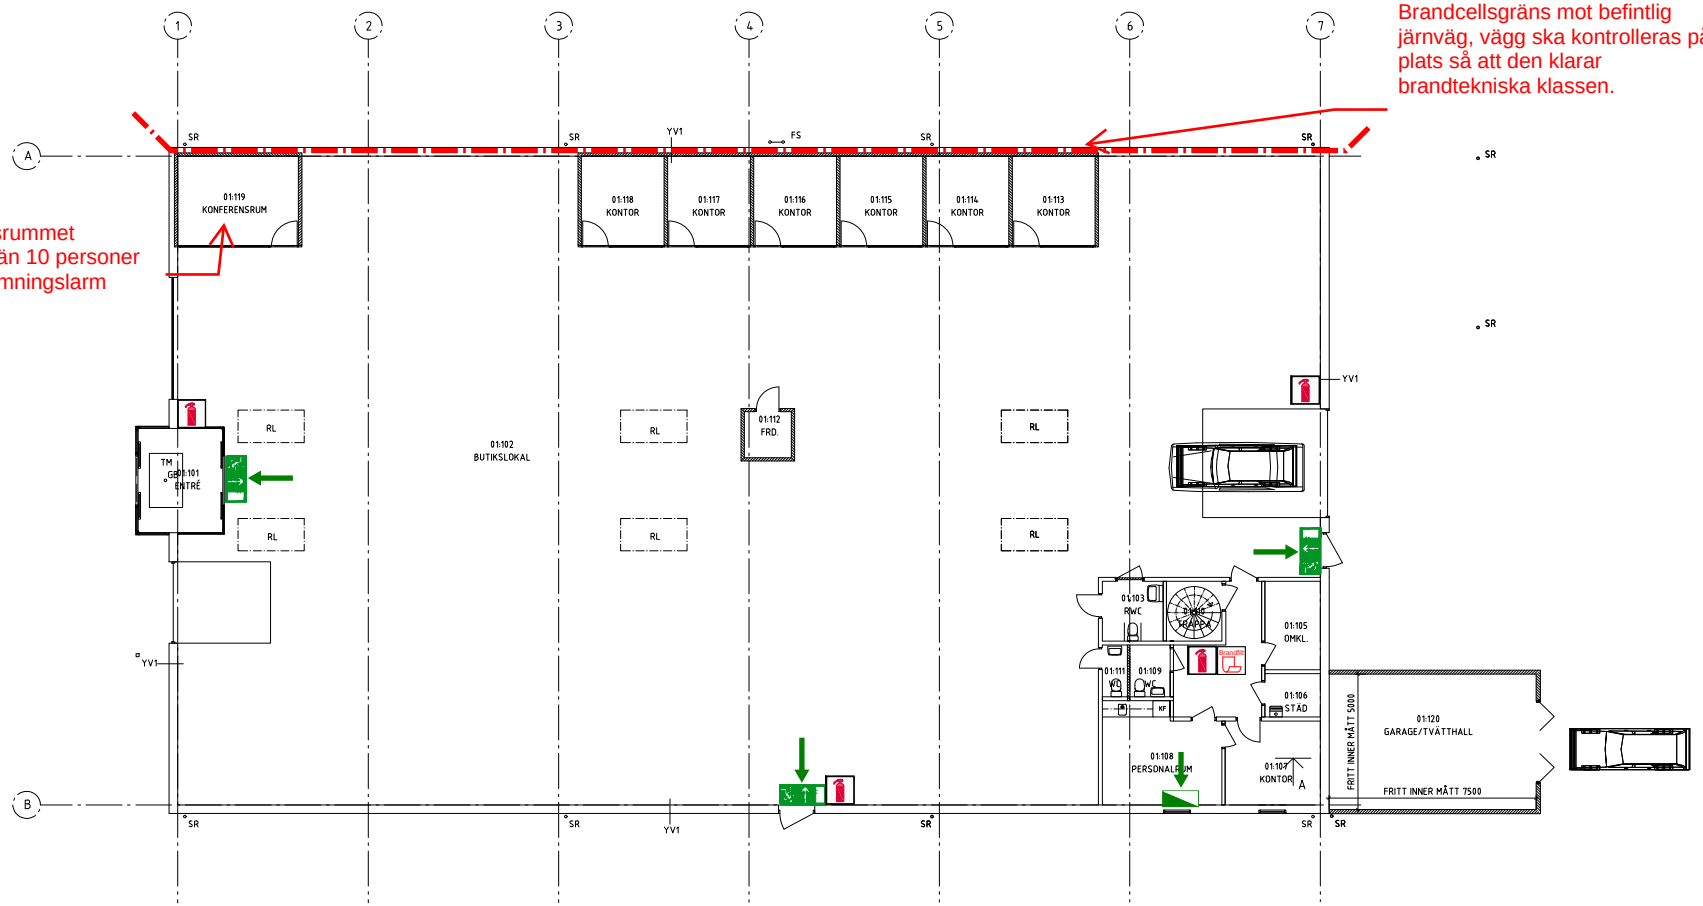

Teckenförklaring

- Brandcellsgräns EI 60
- Utrymningsriktning
- Vägledande markering
- Här är du — Föreslagen placering utrymningsplan
- Föreslagen placering handbrandsläckare

0 5 10 m

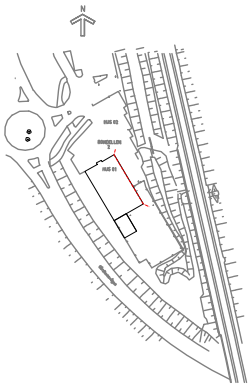

BET	ANT	ÄNDRINGEN AVSER	SIGN	DATUM

BYGGLOVHANDLING 3

RONDELLEN 2
TROLLHÄTTAN

RIDDERMARK BIL AB

RH	TEL:
A	TEL:
K	TEL:
V	TEL:
R	TEL:
E	TEL:
STYR	TEL:
M	TEL:
B	021-4753075 TEL:
S	TEL:

UPPDRAG NR	RITAD / KONSTRUERAD AV	HANDLÄGGARE
210601	CGE	CGE
DATUM 20210929	ANSVARIG	

ETABLERING RIDDERMARK
HUS 01 PLAN 01
PLANRITNING

URSPRUNGSHANDLING AV	SKALA A1	SKALA A3	NUMMER	BET
DALSTRÖM ARKITEKTER	1:100	1:200	110.A-40.1.01010-B3	