


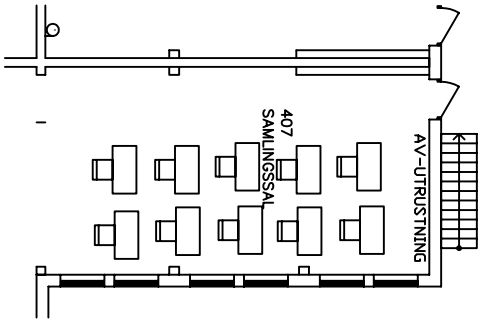
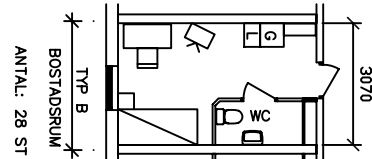


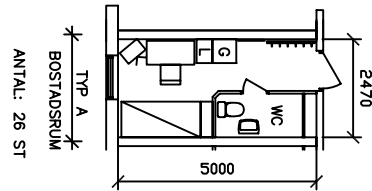

SAMLINGSSAL FÖR ÅHRARE
EFTER ÅTGÄRD

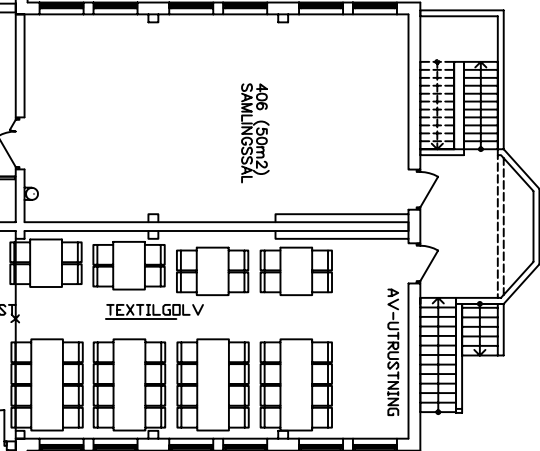


ÅTGÄRDSDEL

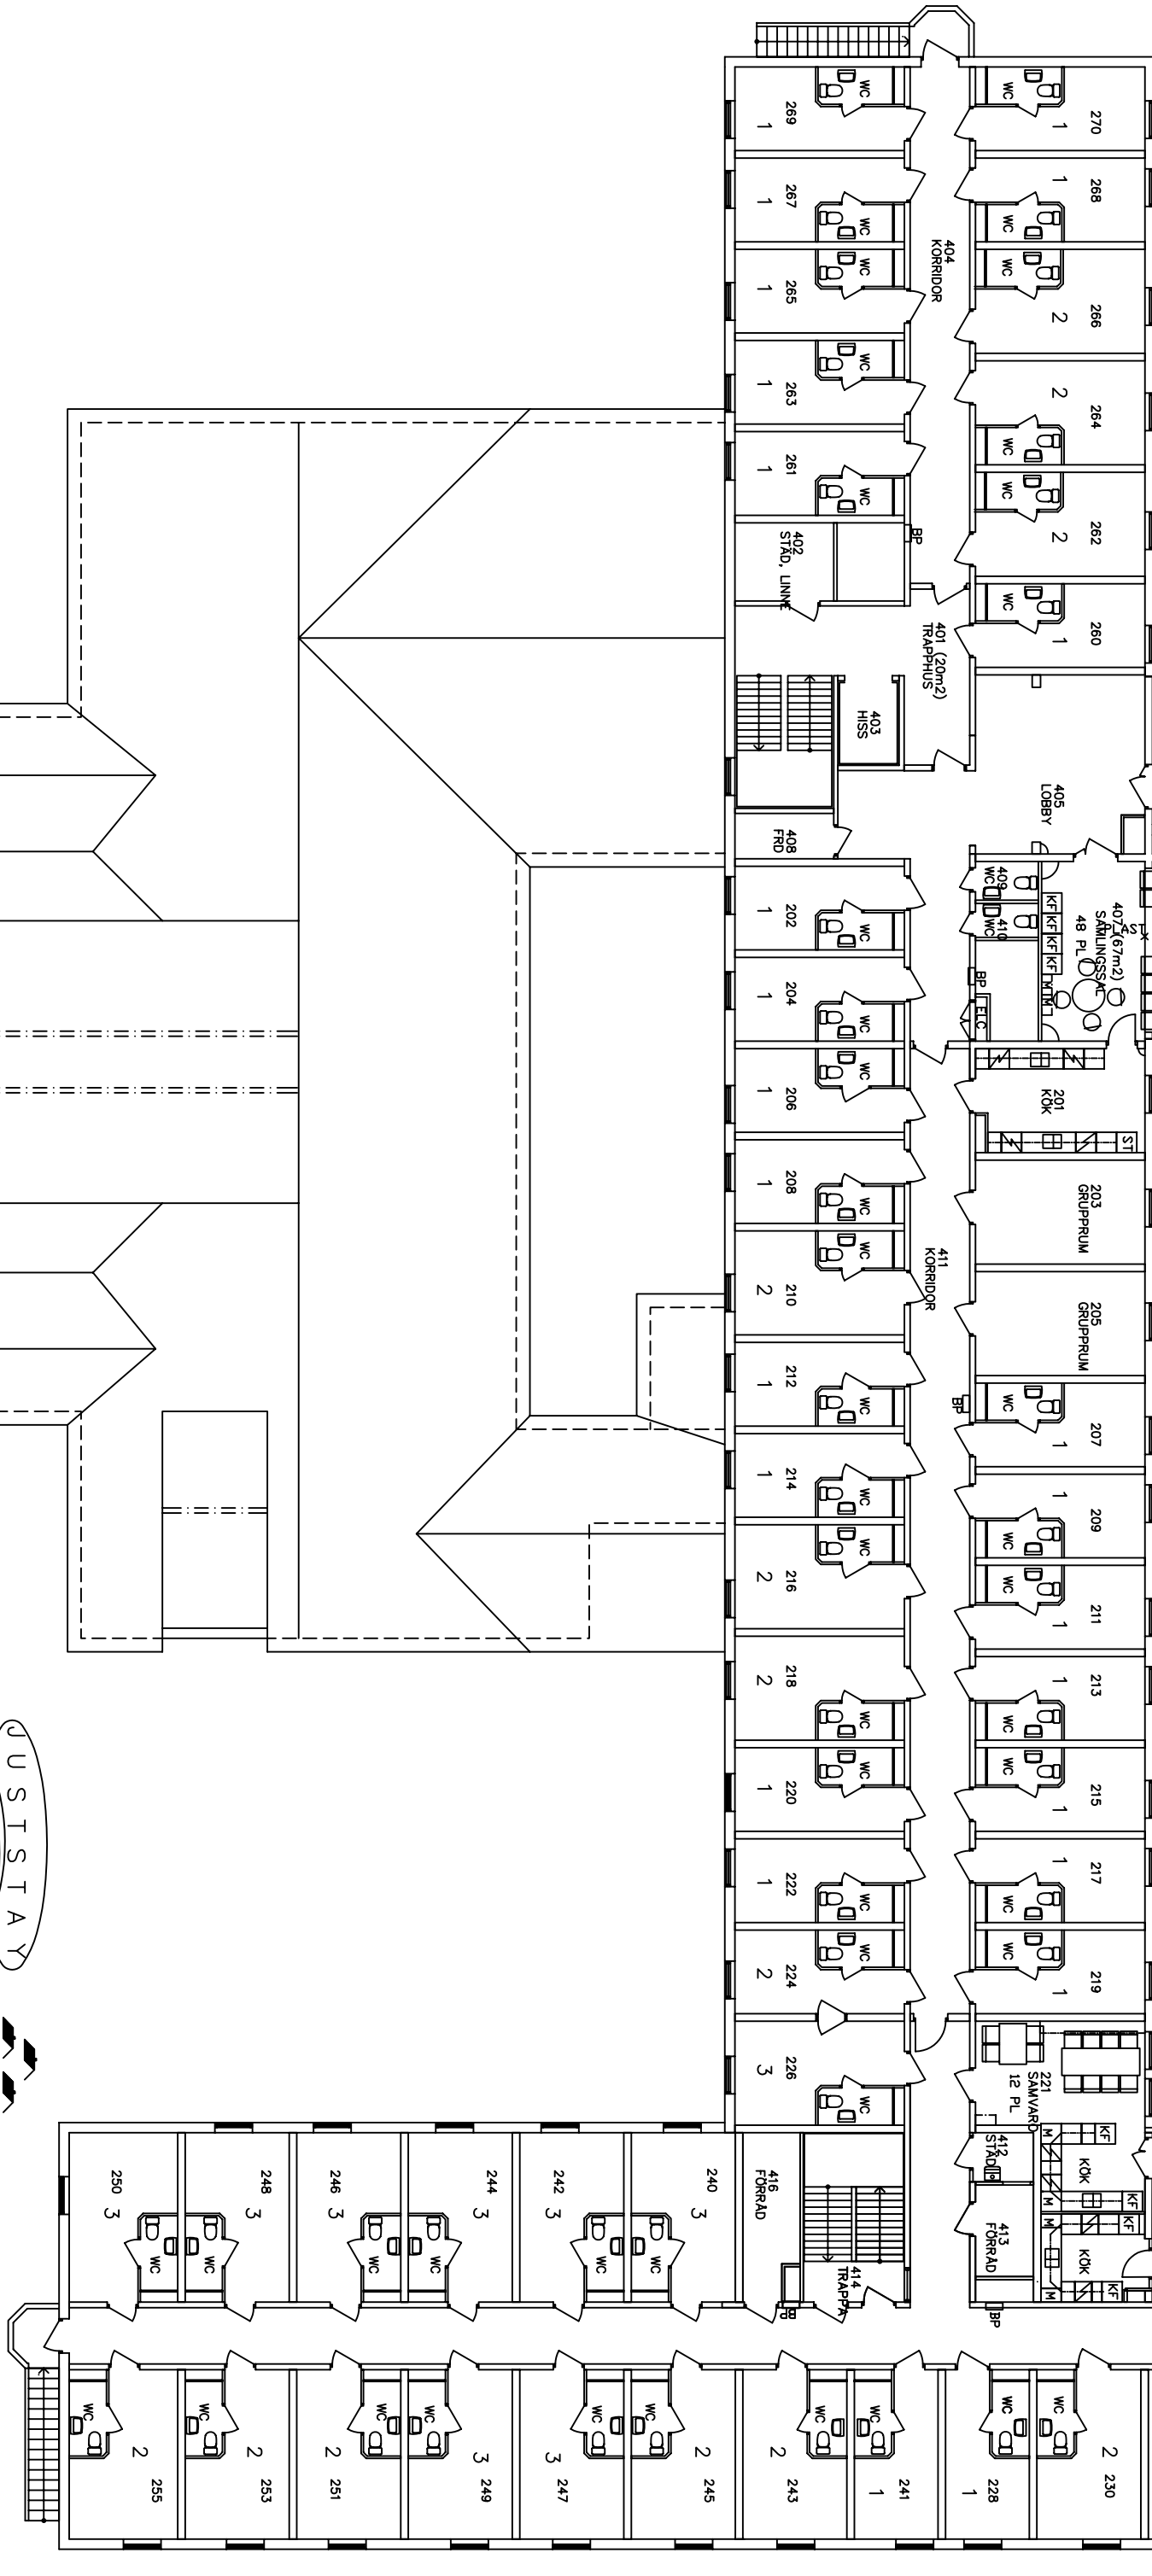

U S T I S T A Y



TUNABYGGEN

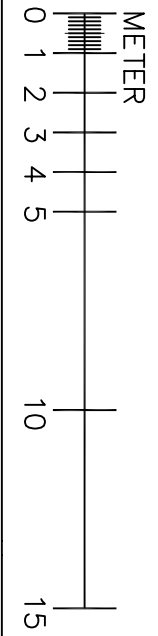

RELATIONSRTNING	STAFFAS	KV. LANTMÄTAREN
ARBETSRTNING	STAFFAS	ÄNDRING AV GEMENSAMMA LOKALER
FÖRFRÅGNINGSUNDERLAG	STAFFAS	ÄNDRING AV GEMENSAMMA LOKALER
BYGGLOVSRTNING	STAFFAS	ÄNDRING AV GEMENSAMMA LOKALER
FÖRHANDSKOPIA	STAFFAS	ÄNDRING AV GEMENSAMMA LOKALER

RELATION	A303:631
----------	----------