


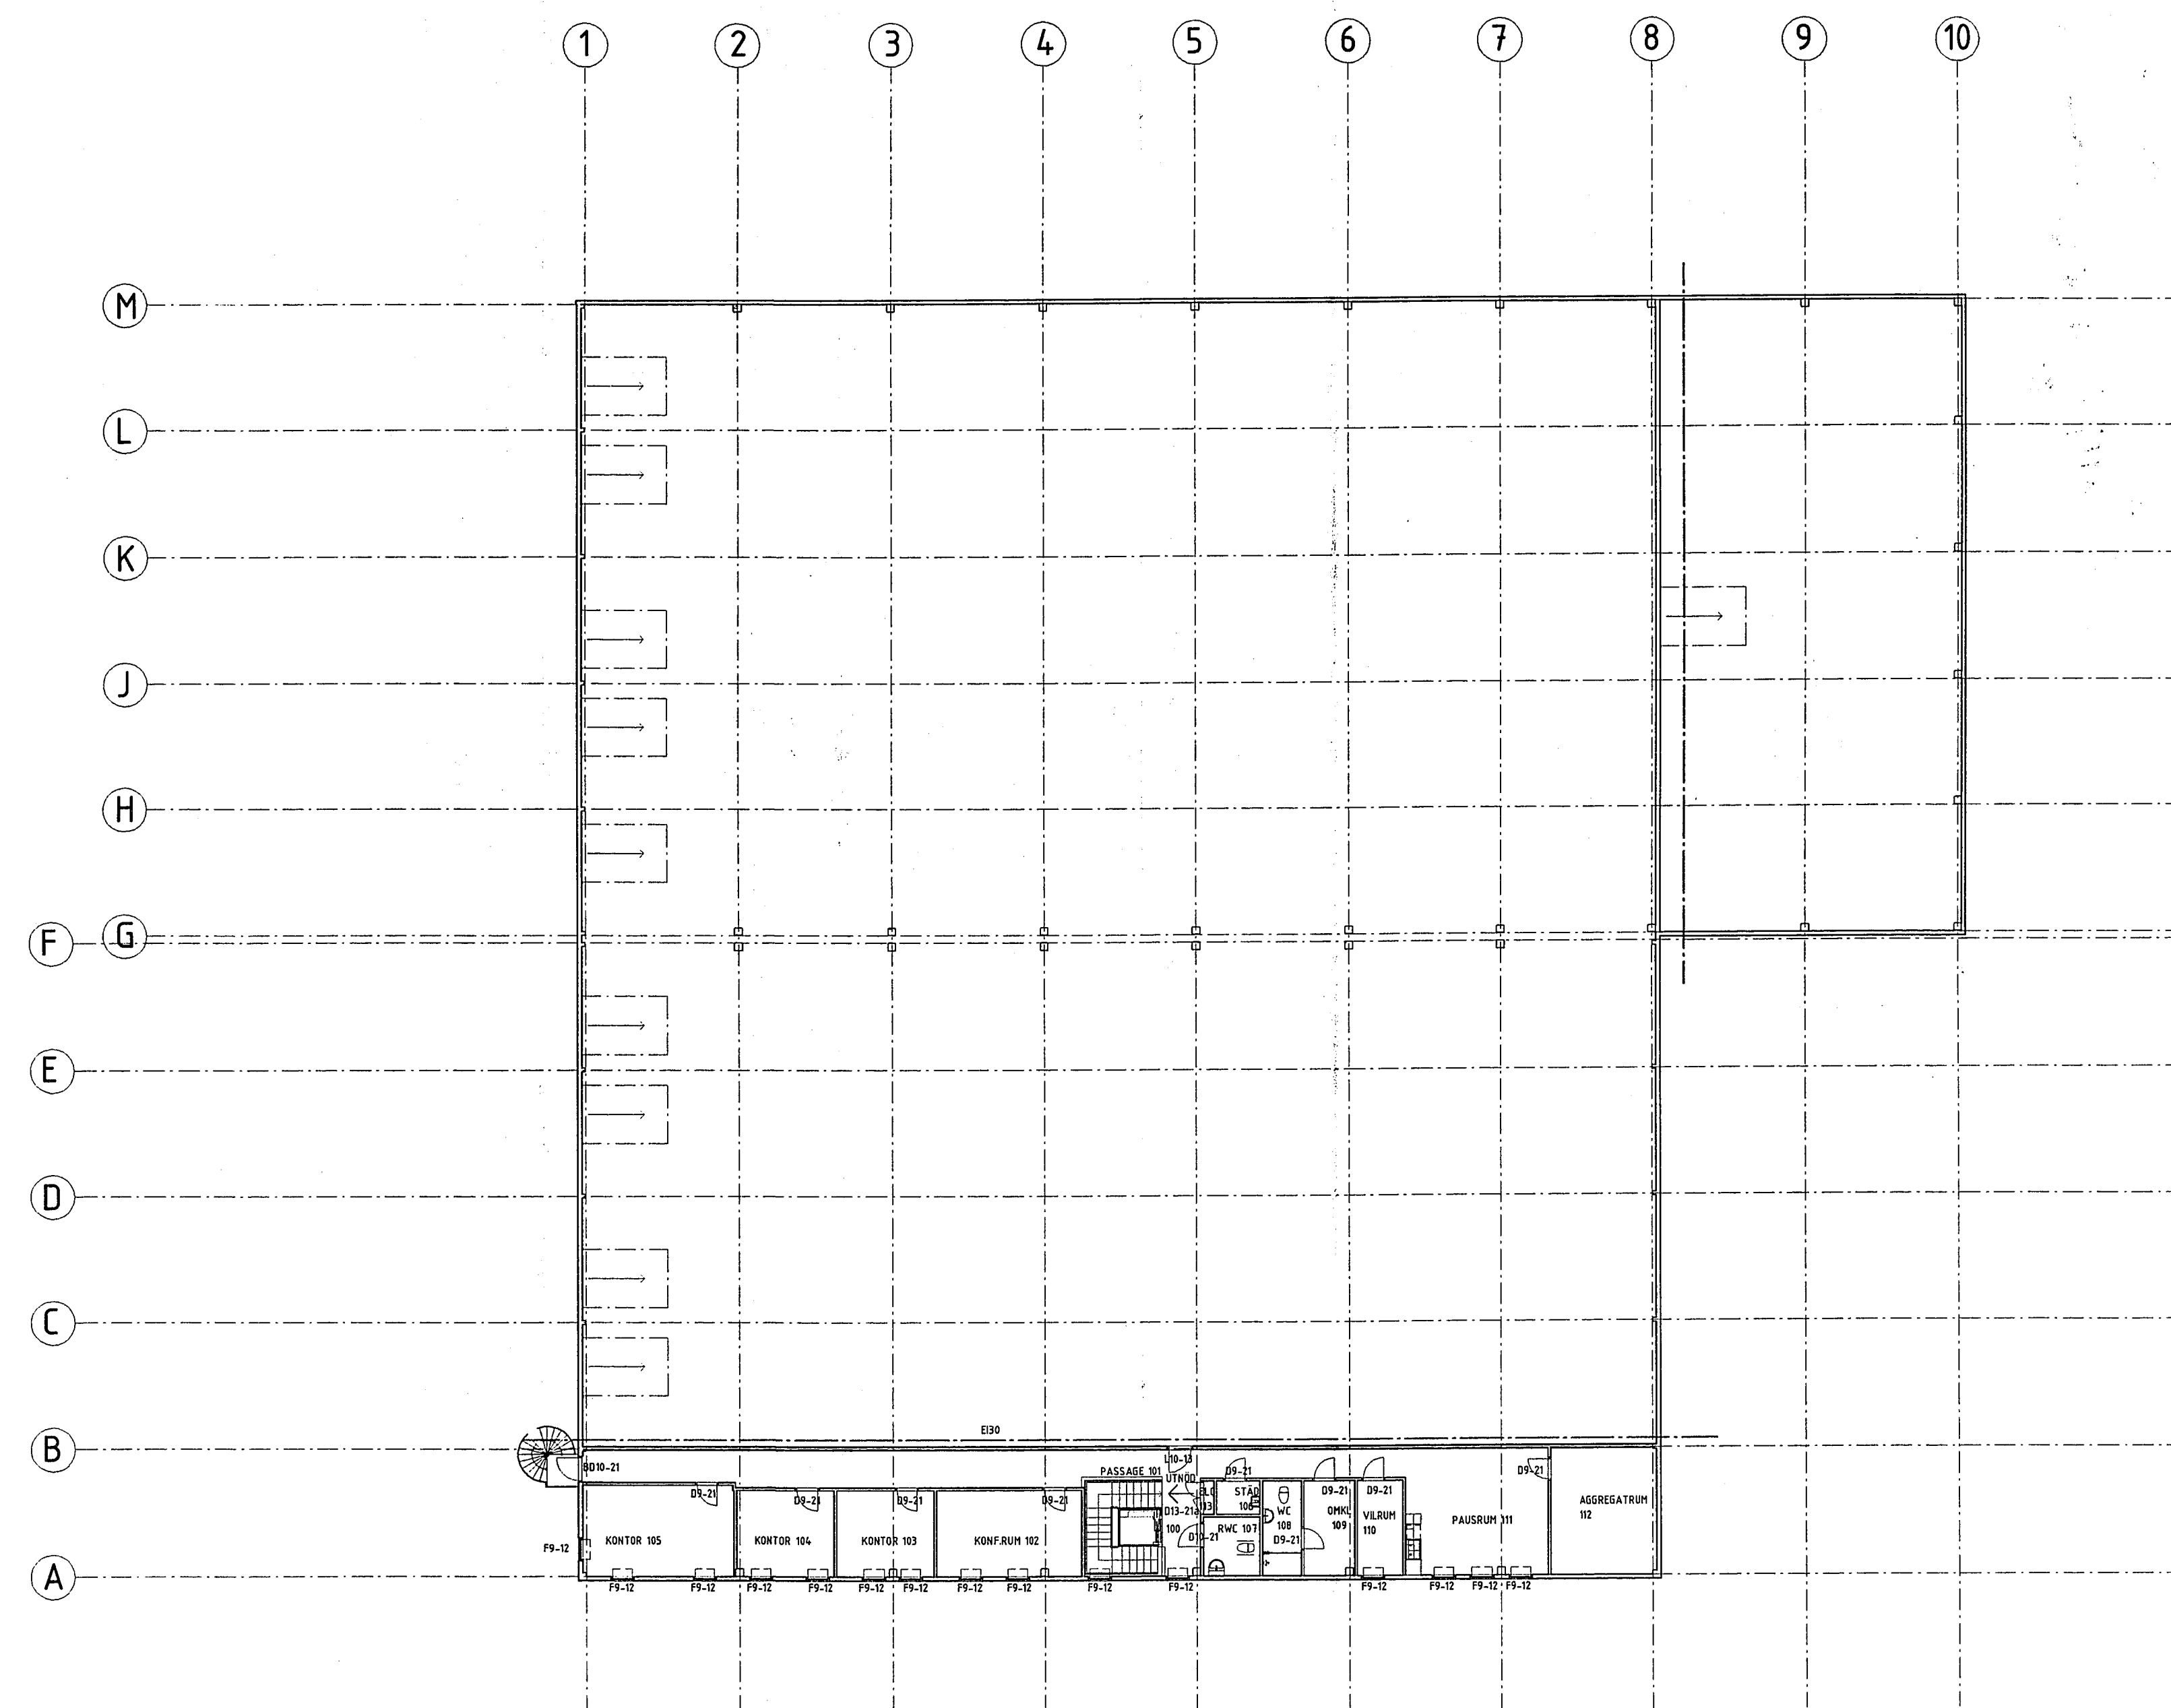

SUNDSVALLS KOMMUN
Stadsbyggnadskontoret
2010 -12- 01
Dnr 06/0619

C	Rev ent PM 5	2010-05-24	Jl
B	Rev ent PM 4	2010-05-10	Jl
A	Rev ent PM 2	2010-03-29	Jl
BET	ÄNDRINGEN AVSER	DATUM	SIGN
RELATIONSITNING			
NP Fastighets AB			
Sköns Prästbord 2:7			
 ARKITEKTER BYGGPLANERING J ISAKSSON AB SKÖNSBERGSVÄGEN 63, 856 31 SUNDSVALL Tel: 060-124235 Fax: 060-124299 Mob: 070-5900519 mail: bpi.isaksson@telia.com hemsida: www.bpiarkitekter.dinstudio.se			
UPPDRAG NR 1947	RYTAD/KONSTR. AV J. Isaksson	HANDLÄGGARE	
DATUM 2010-08-23	ANSVARIG		
Plan 2			
SKALA 1 : 200	NUMMER A10-2	BET C	