
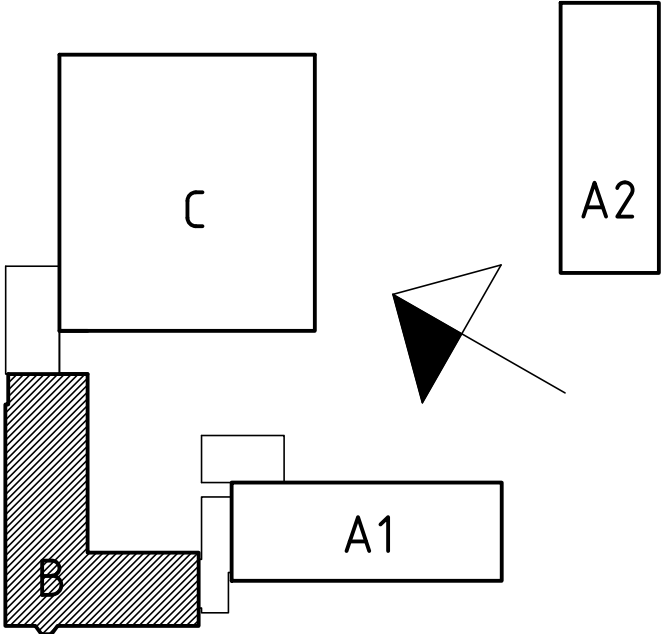
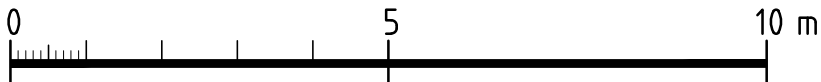


FÖRKLARINGAR

- 000
- BRANDCELLSGRÄNS
DELMÄTT; MÄTT ANGES I MM
BEF. VÄGG
NY VÄGG
-
- BEF. DÖRR
NY DÖRR
- BP
BS
DA
AK
- BRANDPOST
BRANDSLÄCKARE
DÖRRAUTOMATIK
ARMBÄGSKONTAKT

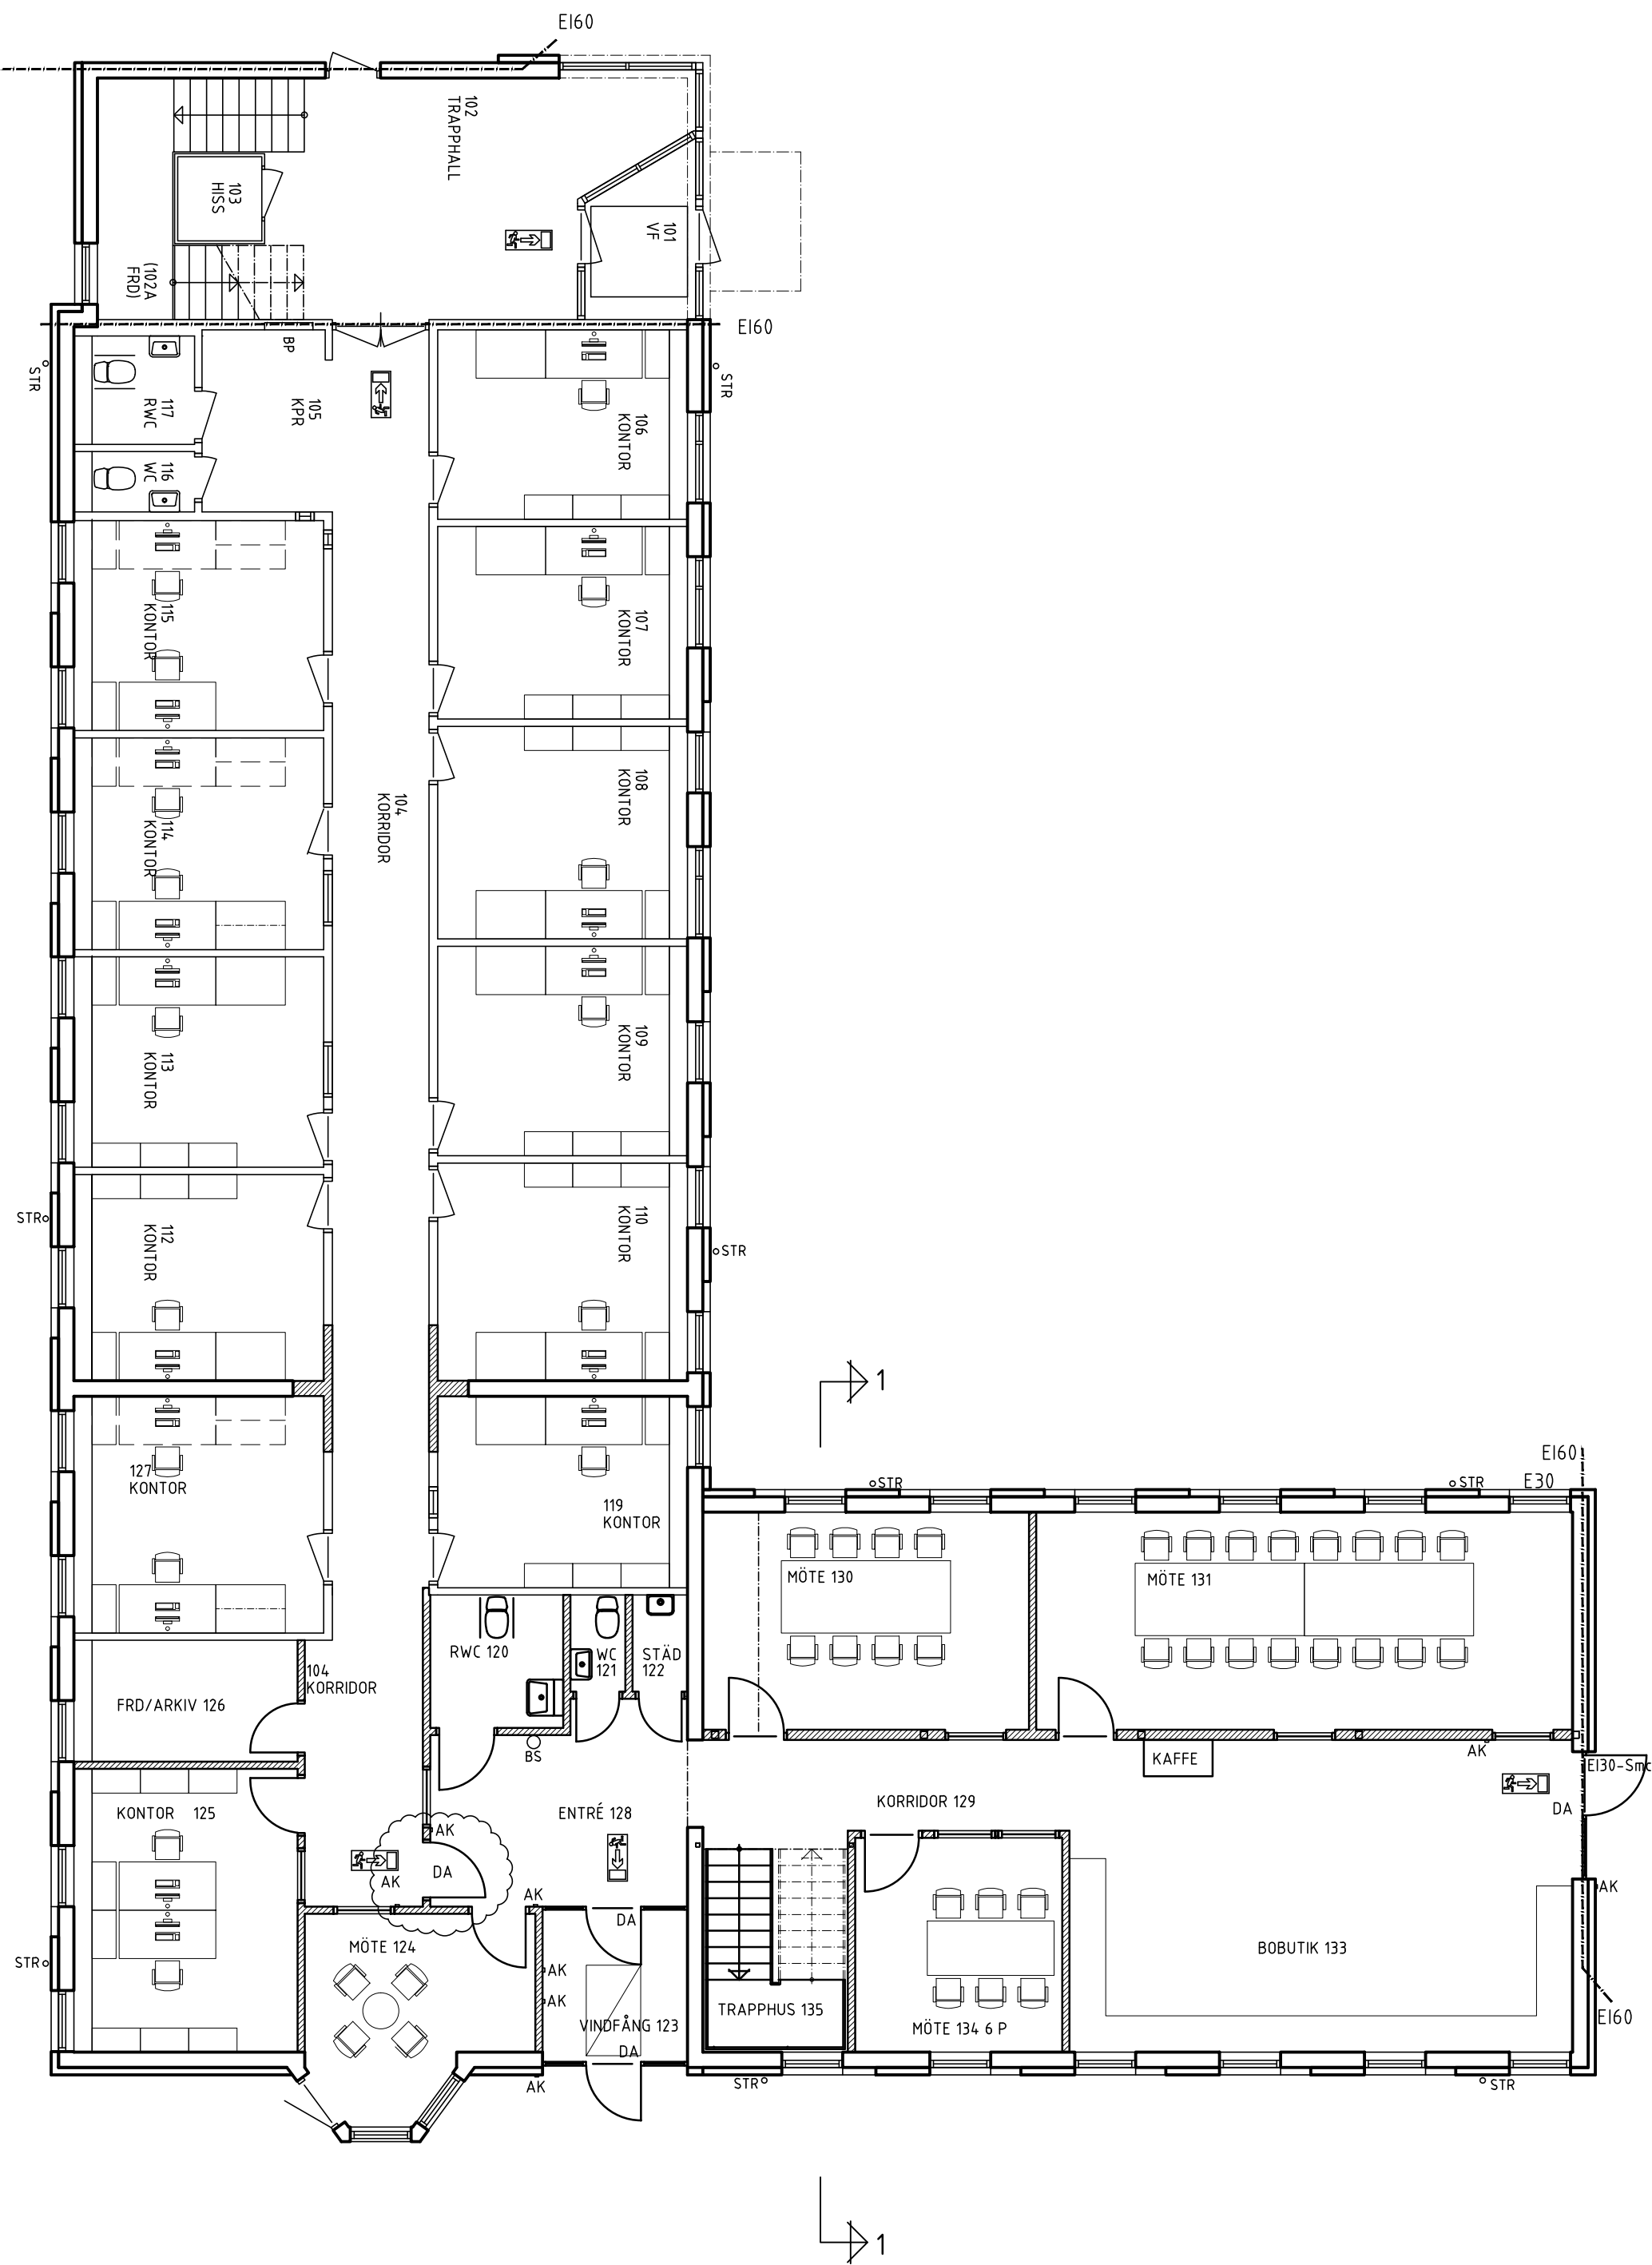

ORIENTERINGSFIGUR

B	ENL PM A9	14.06.26	TBBA	
B	ENL PM A7	14.06.17	TBBA	
A	ENL PM A5	14.06.13	TBBA	
BET	ANT	ÄNDRINGEN AVSER	DATUM	SIGN
BYGGHANDLING				
KV CISTERNEN 1 OCH 5, UMEÅ SKANSKA SVERIGE AB				
SKANSKA				
B	Skanska Sverige AB			
A	SWECO Architects AB		Tel. 090-71 52 00	
K	Habelia Bygg o. Cadteknik		Tel. 063-57 12 21	
VS	SWECO Systems AB		Tel. 063-14 14 22	
VE	SWECO Systems AB		Tel. 063-14 14 22	
E	ELTE Konsult AB		Tel. 090-71 76 70	
M	Markkonsulten i Umeå AB		Tel. 090-304 06	
UPPDRAG NR 3171820001		RITAD/KONSTR AV TBBA	HANDLAGGARE T. BACKLUND	
DATUM 2014-05-21		ANSVARIG		
HUS B				
PLAN 1 ÖVERSIKT				
SKALA 1:100	NUMMER A4.0.1-201			BET C

PLO: 2014-06-26 15:55 P:\3170\3171820_CISTERNEN_KV_BYGGLÖSN01_CISTERNEN_KV_PROJ\BYGGHANDLING\HUS B\A4.0.1-P1-B.DWG BACKLUND TORB.DRN