
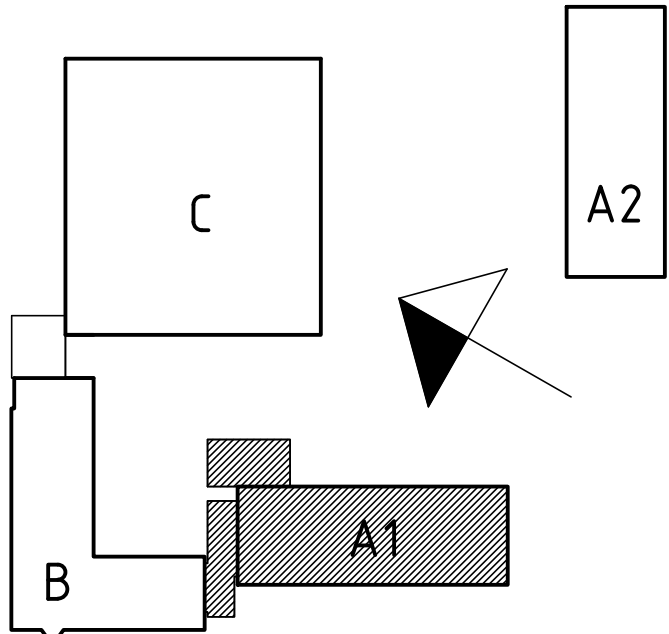
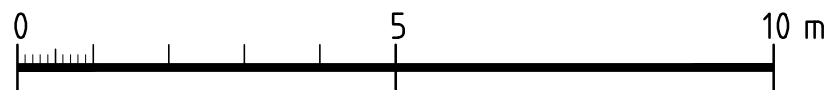


FÖRKLARINGAR

- BRANDCELLSGRÄNS
- UTRYMNINGSVÄG
- BP BRANDPOST
- DA DÖRRAUTOMATIK
- AK ARMBÄGSKONTAKT

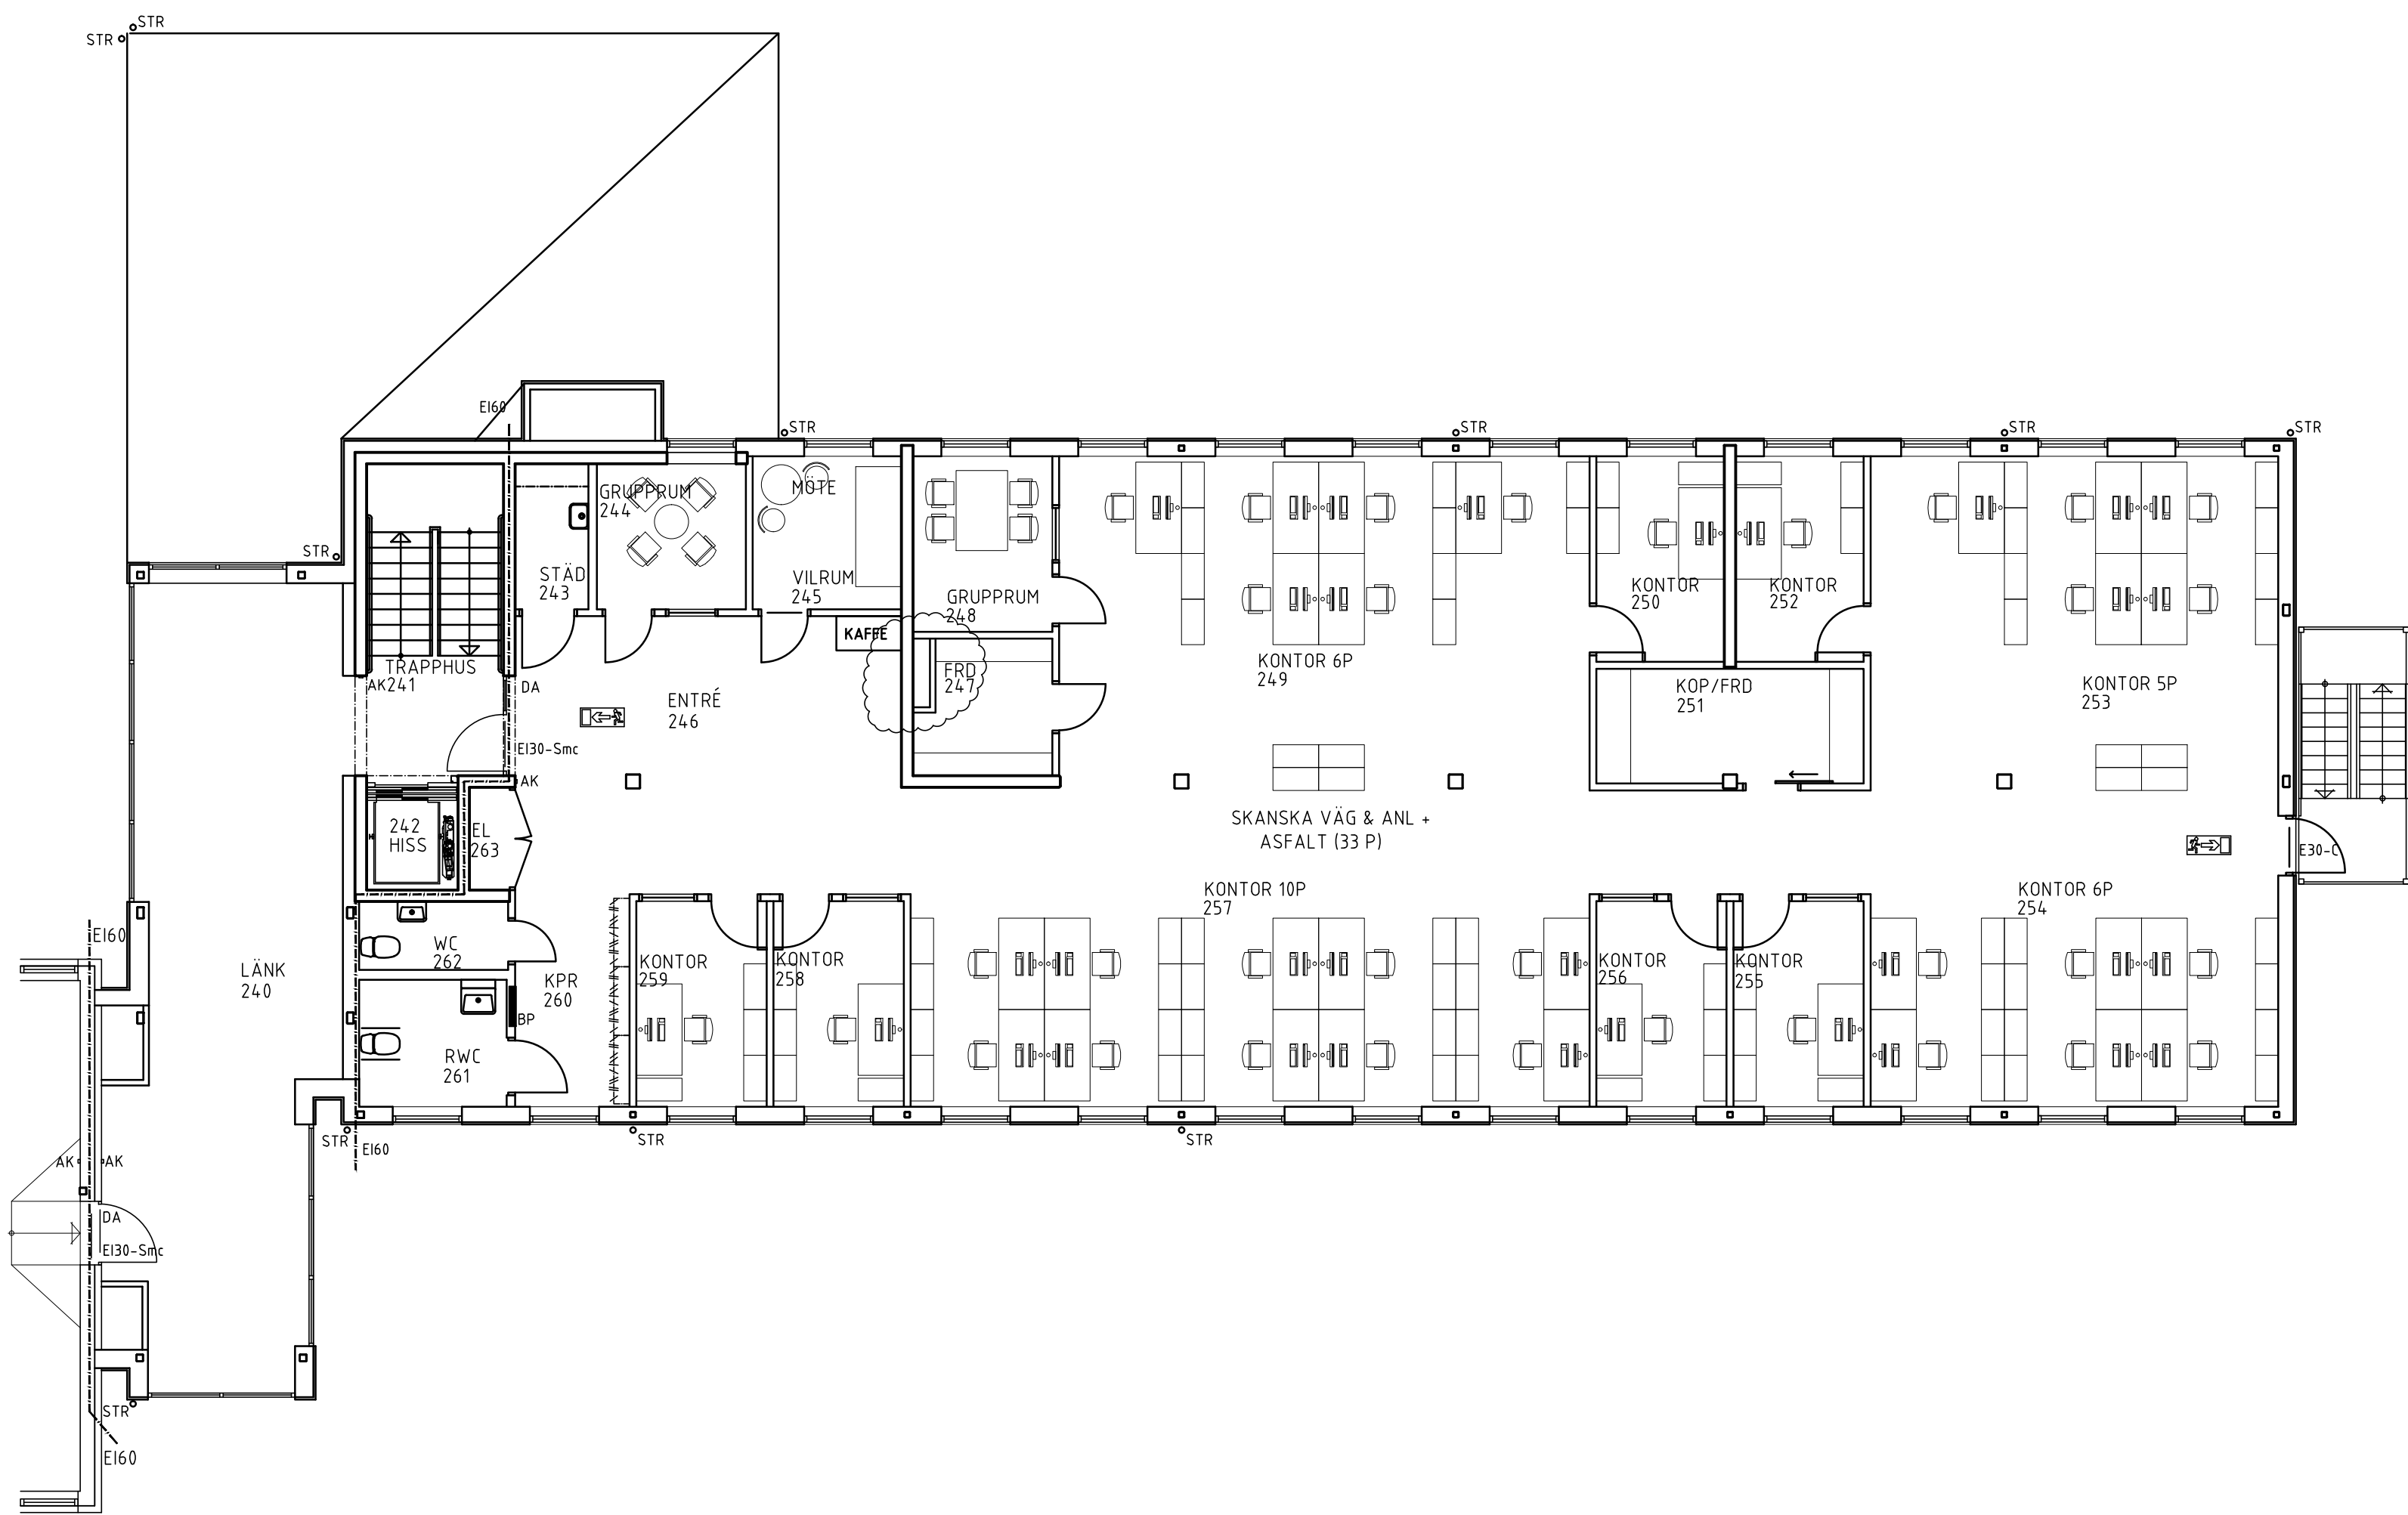

A		ENL PM A1		14.05.28 TBBA	
BET	ANT	ÄNDRINGEN AVSER		DATUM	SIGN
BYGGHANDLING					
KV CISTERNE 1 OCH 5, UMEÅ					
SKANSKA SVERIGE AB					
SKANSKA					
B	Skanska Sverige AB				
A	SWECO Architects AB			Tel. 090-71 52 00	
K	Habelia Bygg o. Cadteknik			Tel. 063-57 12 21	
VS	SWECO Systems AB			Tel. 063-14 14 22	
VE	SWECO Systems AB			Tel. 063-14 14 22	
E	ELTE Konsult AB			Tel. 090-71 76 70	
M	Markkonsulten i Umeå AB			Tel. 090-304 06	
UPPDRAG NR		RITAD/KONSTR AV		HANDLAGGARE	
3171820001		TBBA		T. BACKLUND	
DATUM		ANSVARIG			
2014-05-15					
HUS A1					
PLAN 2 ÖVERSIKT					
SKALA		NUMMER			BET
1:100		A4 0.1-102			A