


0 1 2 3 4 5m

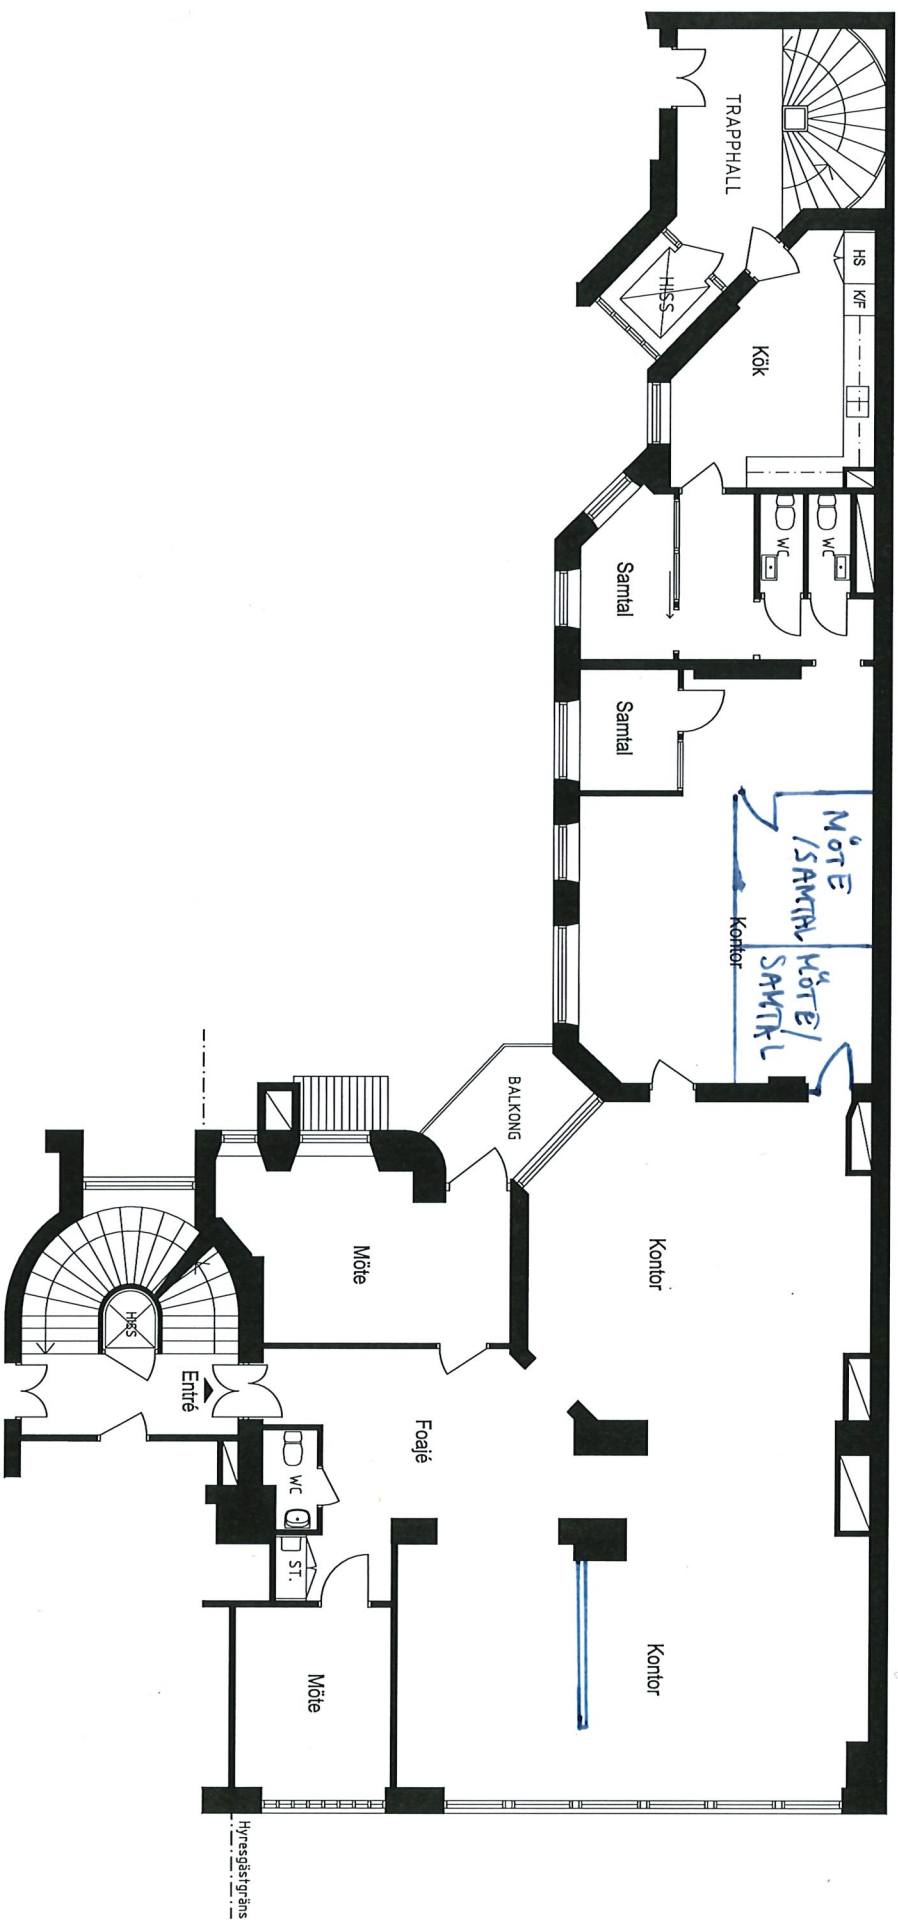

KV. VINGRÅEN 30, DROTTNINGGATAN 83, PLAN 3 PLANRITNING KONTOR / 16-11-25

SKALA 1:100 (A3)

Anna Wollers Arkitekt SAR-SIRMSA