




Lokal Ringvägen 78, hyreskontrakt 185-2-003

Bilaga 6

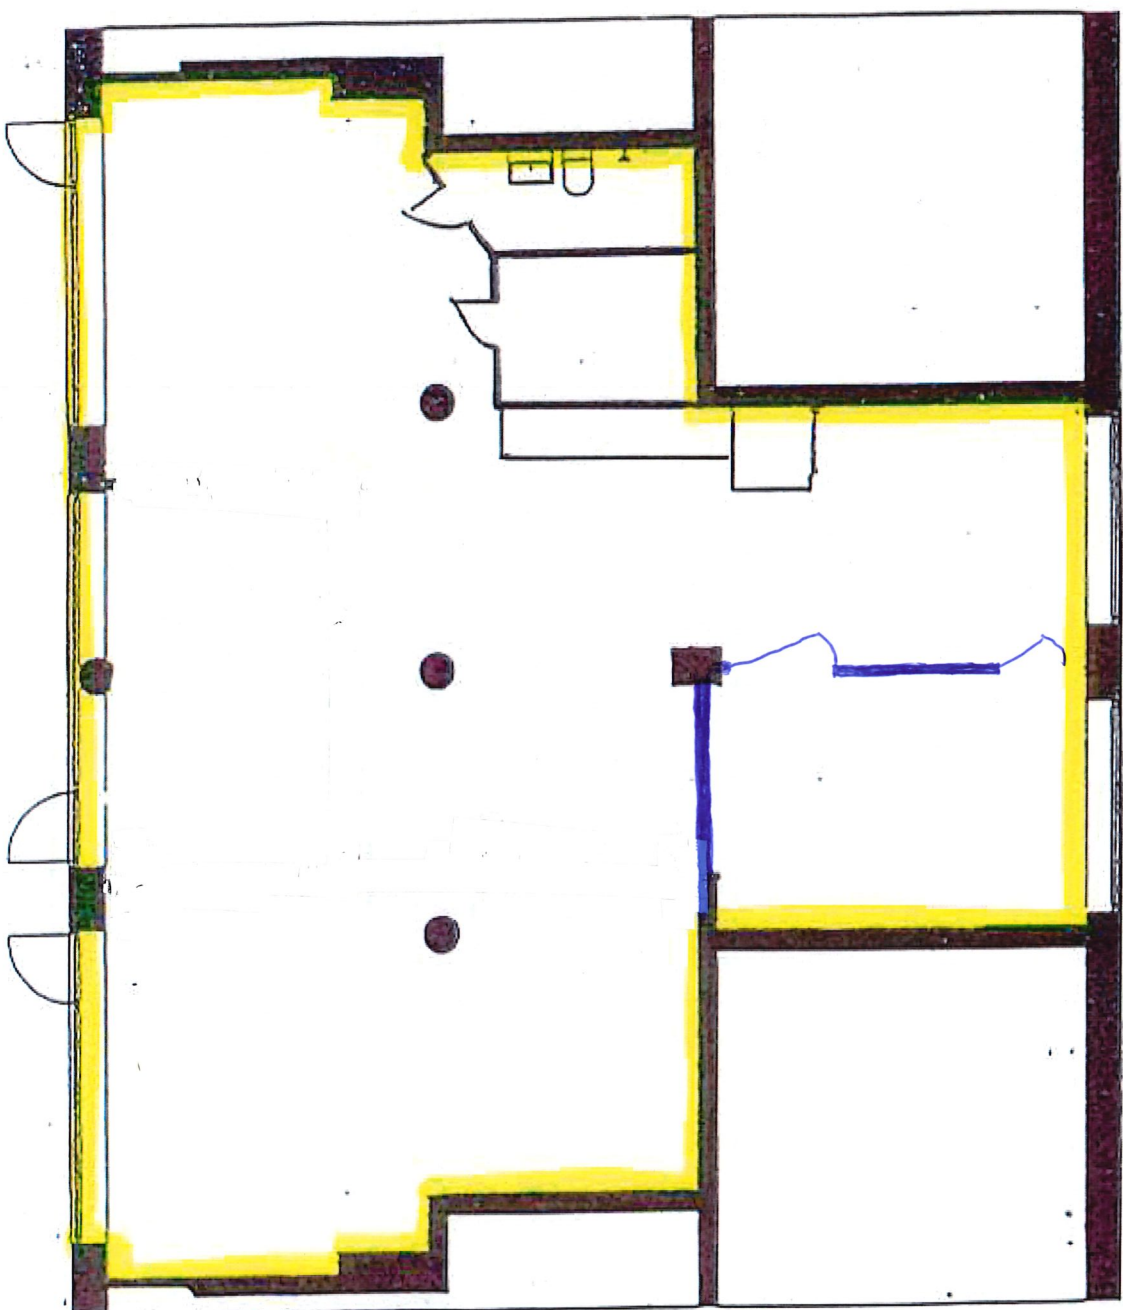

Entréplan



Källarplan

