



ORION


Plan 1
Lokal 2



ByggVesta
KONST + TEKNISKA ARKITEKTER





Sektion L2
1:100

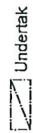

Undertak

Planlösning visar endast förslag.
Toalettgrupper placerade vid avsättning för VA

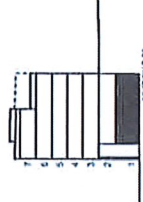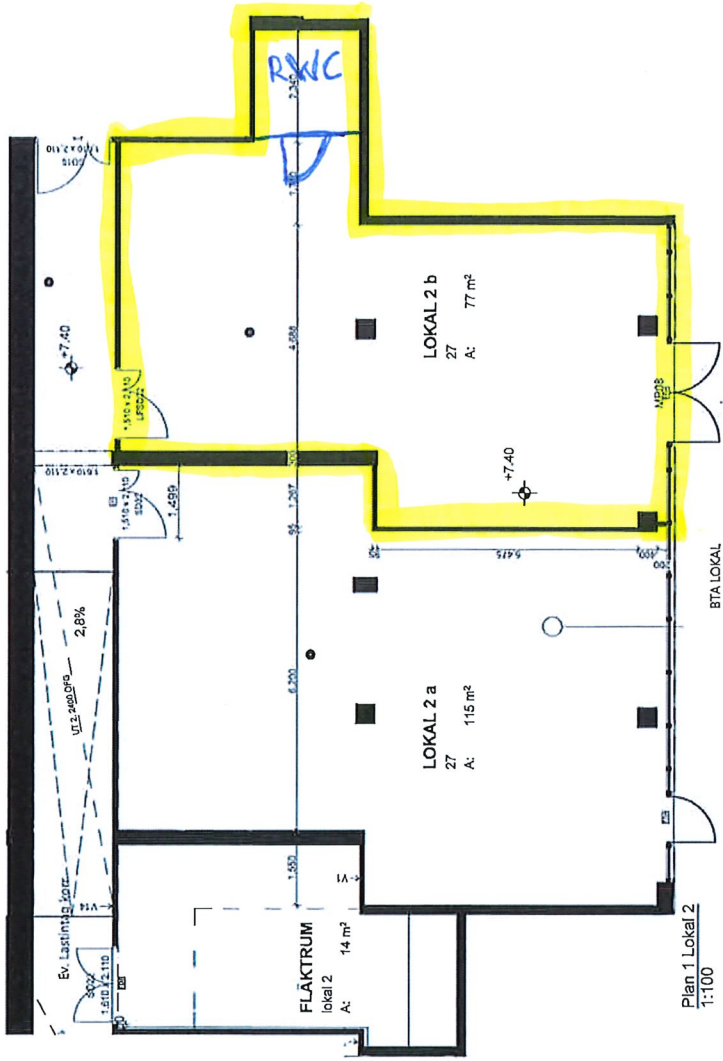

Original: 200206
Sik