


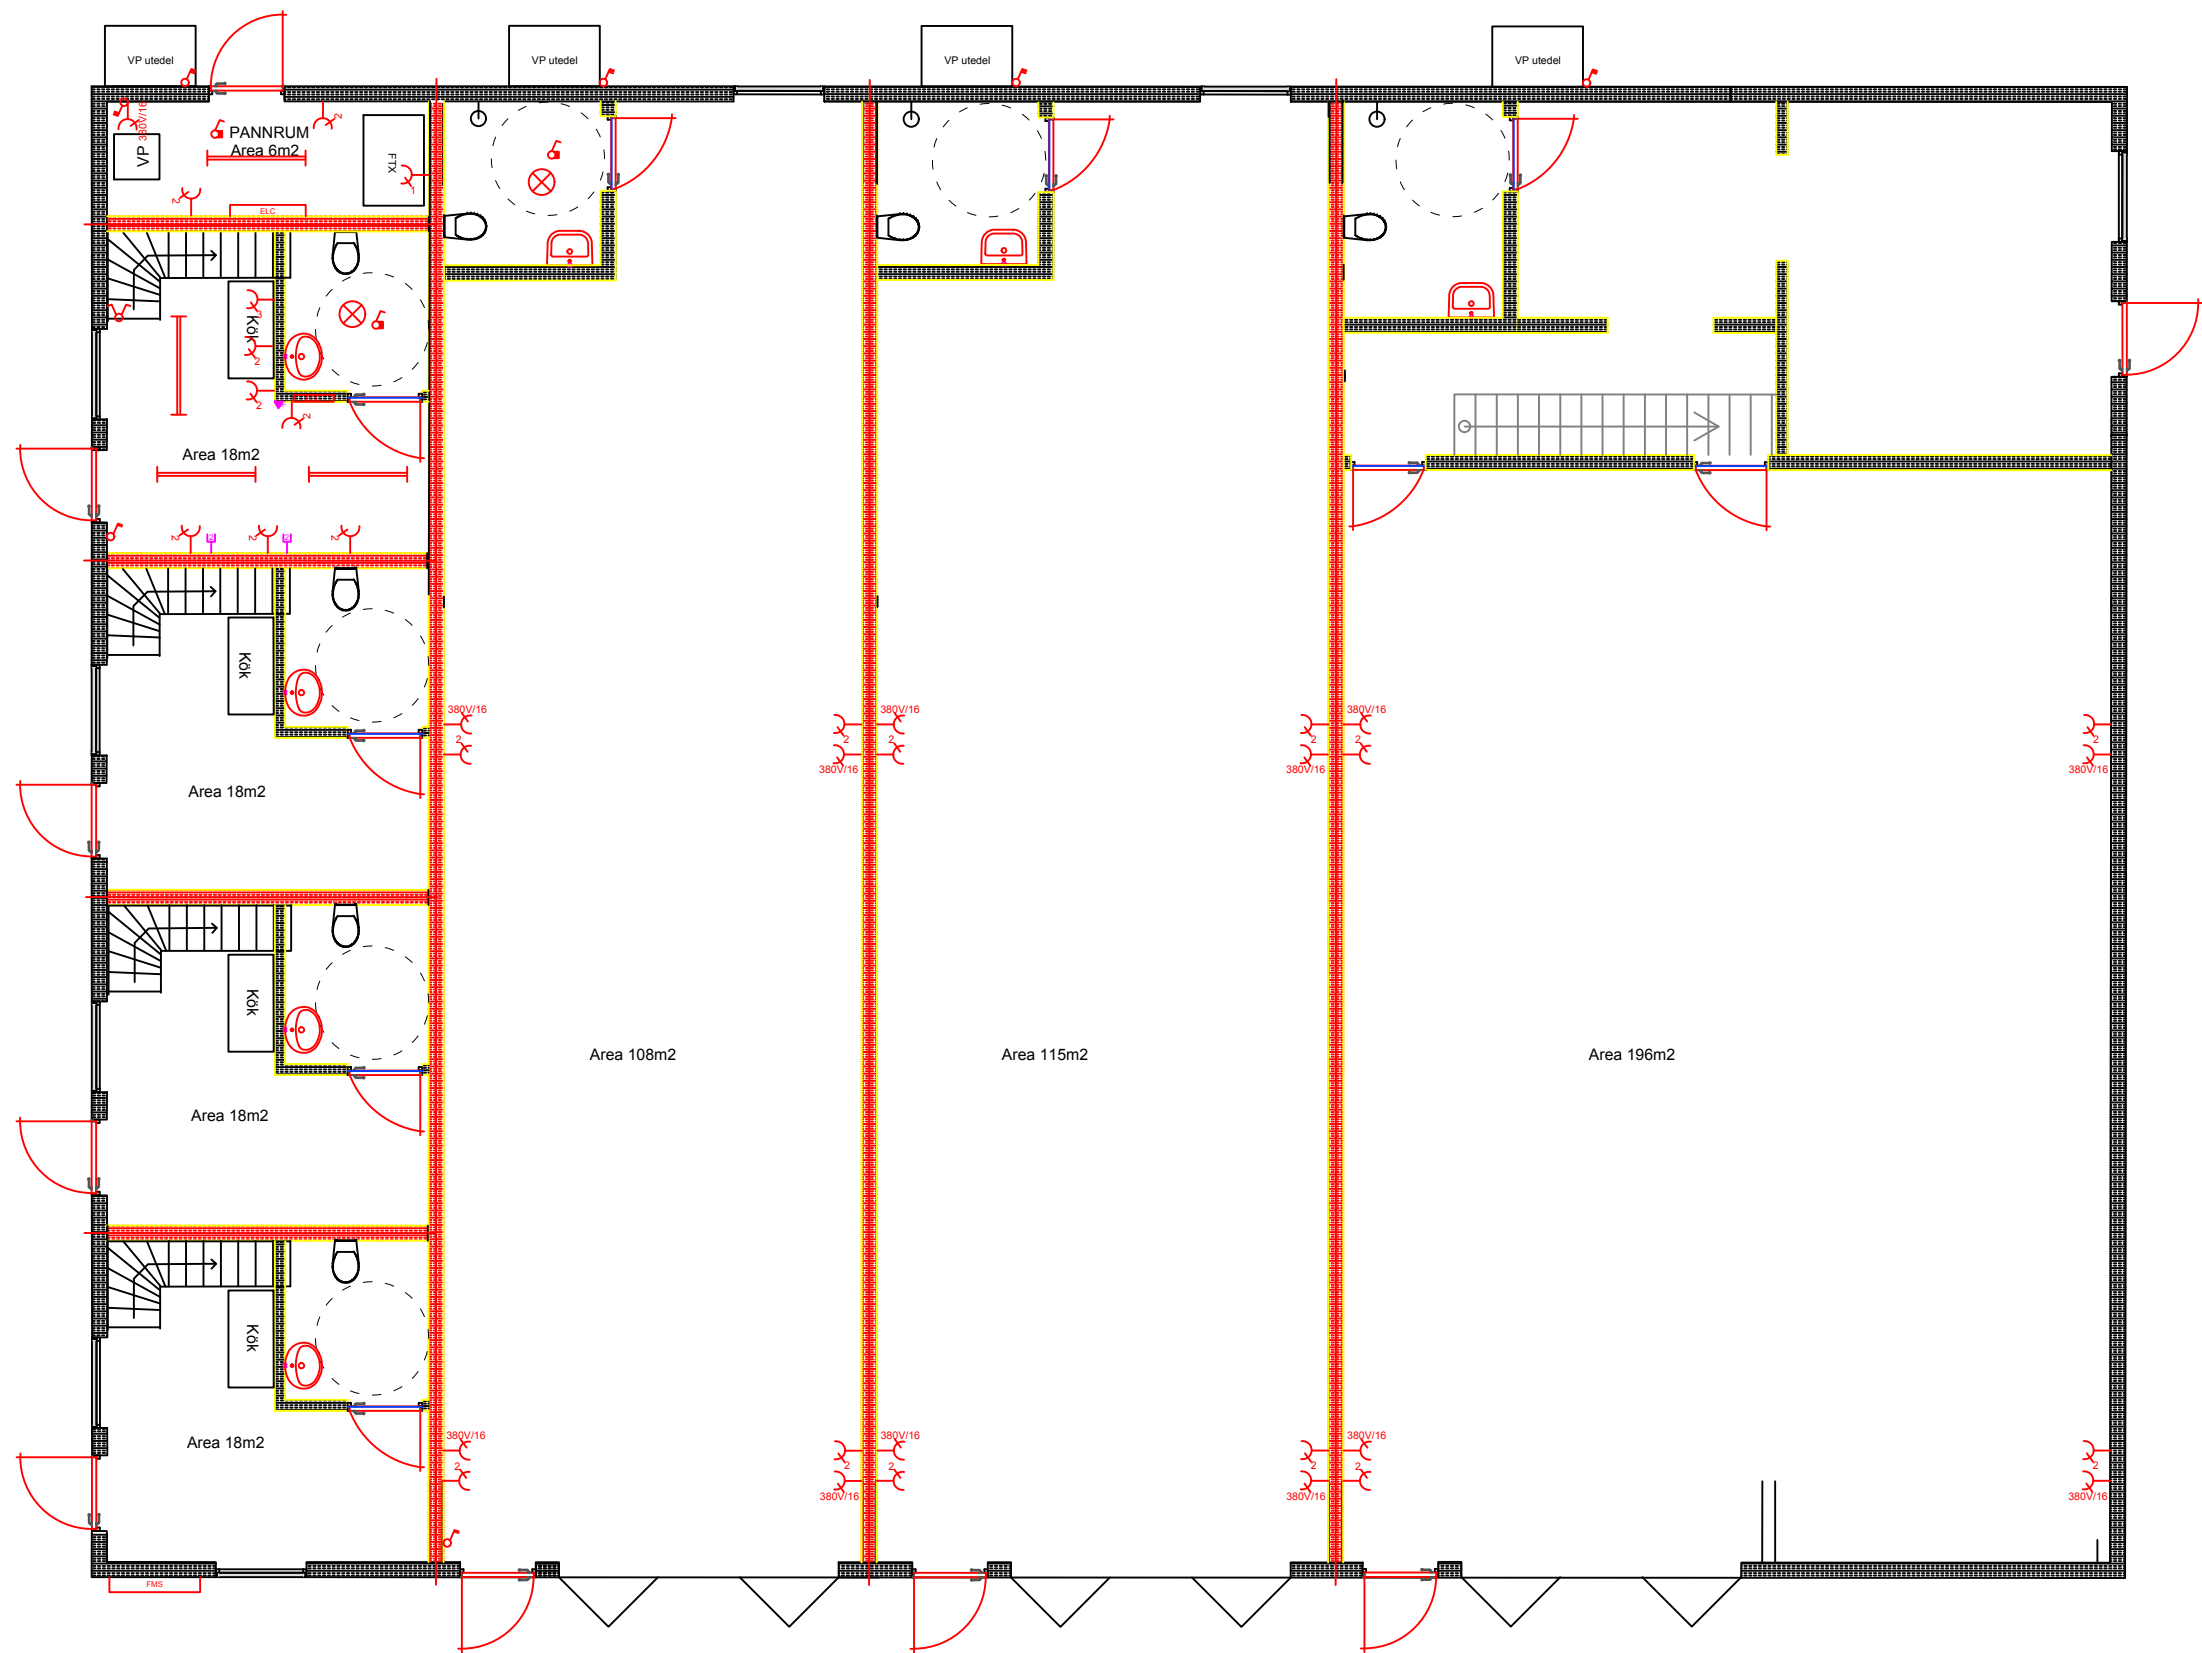

BTA: 527 m2

Revidering  
A:17-12-21  
Reviderat WC för tillgänglighet.  
enligt krav.  
B:18-02-02  
Revidering WC efter begärd  
ändring kommun.  
C:19-11-01  
Relation

|                                                                                      |                          |
|--------------------------------------------------------------------------------------|--------------------------|
| Projekt                                                                              | Hammarkvarnsvägen 5, SKÅ |
| Projektnummer                                                                        | 3011-101                 |
| Planer, bottenvåning                                                                 |                          |
| Skå-Säby 4:5                                                                         |                          |
| Bygglövshandling                                                                     |                          |
| 1:100 / A3                                                                           |                          |
| A40.01-01                                                                            |                          |
| Skapad datum                                                                         | 2017-12-21               |
| Ritad av                                                                             | Tomas Andersson          |
| Mälarö Fastighets AB<br>Hammarkvarnsvägen 5<br>179 75 SKÅ<br>www.malarofastighets.se |                          |