

1972

190/72

KA

Arende		Kommun	Län
Avstyckning från		Norrköping	Östergötland
B R Ä N N K Ä R R 1:44		Nybildade fastigheter	
Registerområde		Se nedan	
Krokek		Registreringsdatum	
Förättningslantmätare		1972-11-17	
Edde Mandalh		☒ Uppgift om åtgärd förättningen avsett har införts i fastighetsregistret	
Fastighet, område, m m		För fastighetsregistermyndigheten	
Fig	Areal hektar m ²	Ägare, uppgifter till lokal skattemyndighet och andra anmärkningar	
	delareal	+ ändring/ - summa	

FASTIGHETSRÄTTSLIG BESKRIVNING

Lotten A

RNr 1:63

1	3070	
2	80	3150

Hugo Carlsson
Pl 525
610 23 KOLMÅRDEN
04 2 30

TEKNISK BESKRIVNING


Koordinatförteckning

Punkt	Mark.	x	y
o1012	rb	7198.30	30894.76
o1506	rg	7159.55	30933.68
C 109	rg	7117.18	30899.76
C 171	tp	7113.64	30896.38
C 765	rg	7121.17	30964.82
E 50	rg	7148.46	30935.30
E 51	rg	7148.22	30928.26
E 52	rg	7076.19	30954.39
E 53	tp	7073.49	30953.76

rb = rör i berg
rg = rör i gjutning
tp = trärpåle

System: 2,5 W 1938

Nyttillkommen gräns: C765-E53

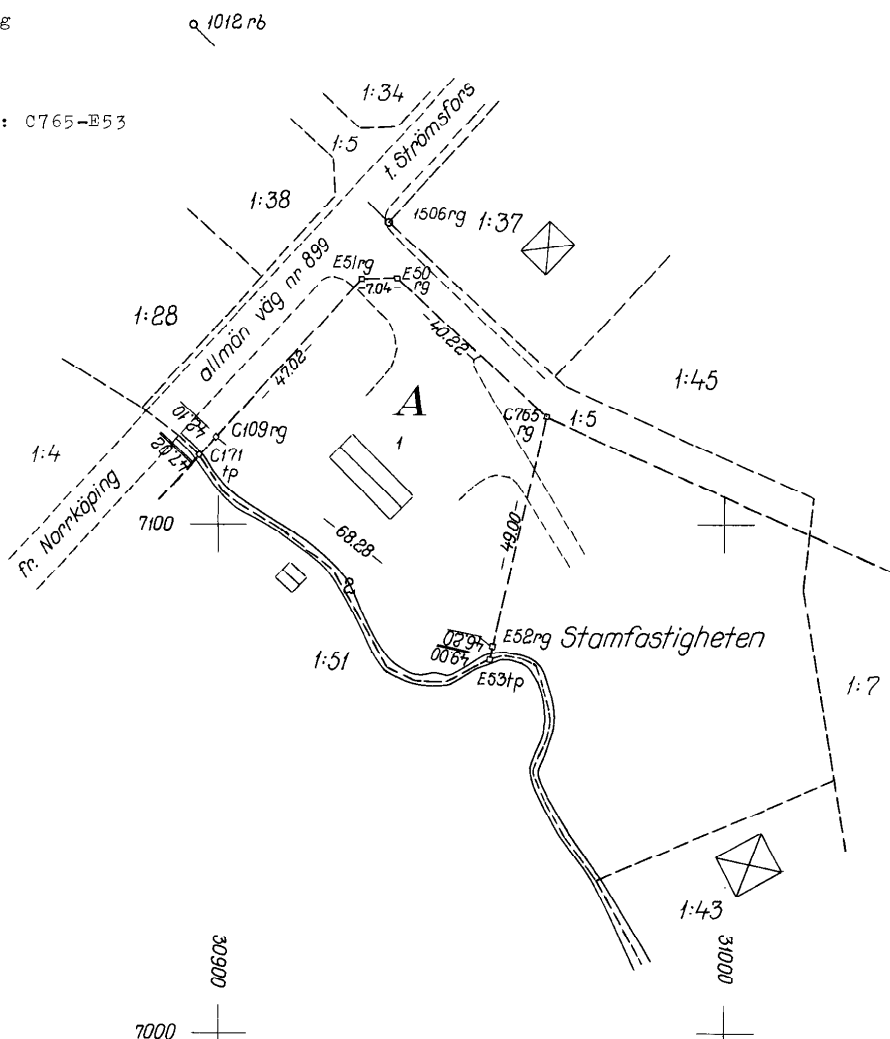

För det tekniska innehållet svarar

Skala

1:1000

Reg karta, lägesangivning

9G 1g:11

Framställd genom

kompletteringsmätning

Mätning

Beräkning

Kartering

Ritn redigering