▽ ÖSTER

NORD ▷

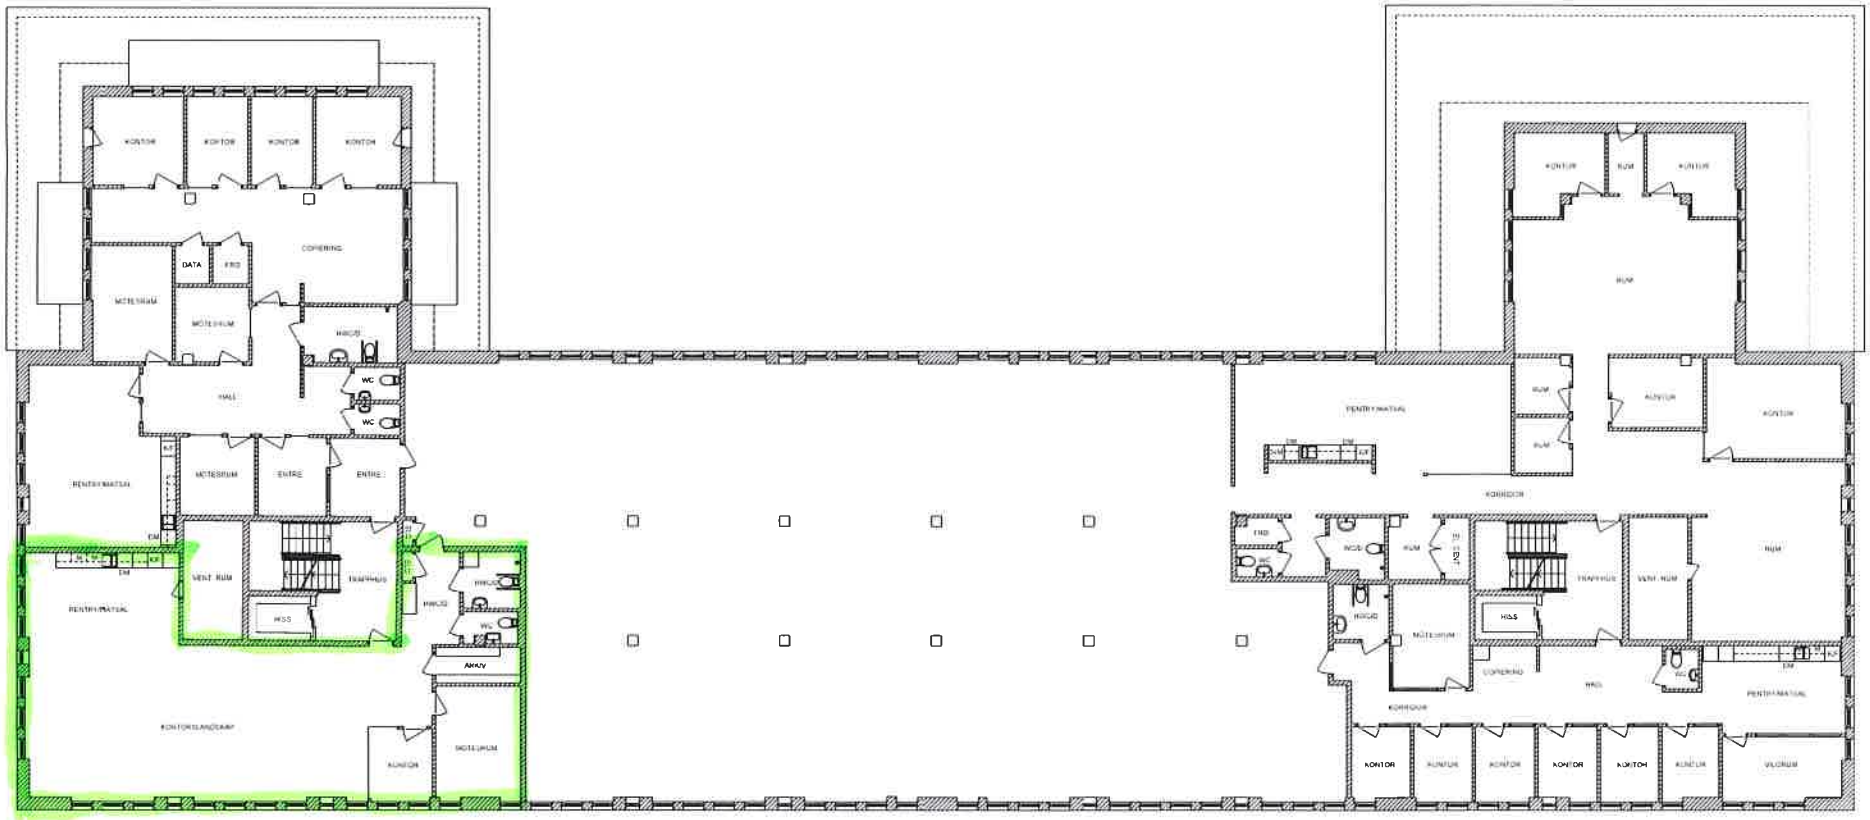

▽ SÖDER

PLAN 5

VÄSTER △

= 164 m²

Notera
Inventering, ritningar och handlingar upprättades efter inmätning via 3D-scanning
Precision vid inmätning var ännu på 20m
Kontrollmätt bör alltid fås innan om- eller tillbyggnation
Fastigheten är 3D-skal med invändigt dvs. ytterväggarnas inskå. All annan information är tagen från PDF som beställaren har levererat som underlag till projektet

SKOLGATAN
SMÅLANDSGATAN
NYGATAN
BARNARPSGATAN

0 1 2 3 4 5 6 7 8 9 10 meter

SKT	KONSTRUKTION	DATUM	SIGN
RELATIONSHANDLING			
GRIPEN 6, JÖNKÖPING			
Ell-Eff FASTIGHETER AB			
RESCAN Innovations Sweden AB Nygatan 8, 35233 VÄXJÖ			
OPPRÄTTAT	RITAD	KONTROLLERAD	
	IS	IS	
DATUM	ANSVARIG		
2022-02-28	ISTVÁN SZABÓ		
PLAN 5			
SKALA	NUMMER		SKT
A1 1:100	A40.1-150		