

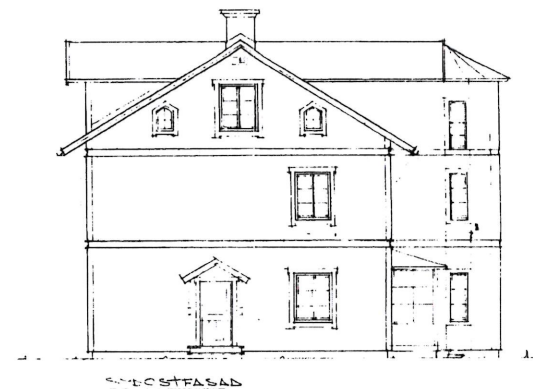


SLISS

297047

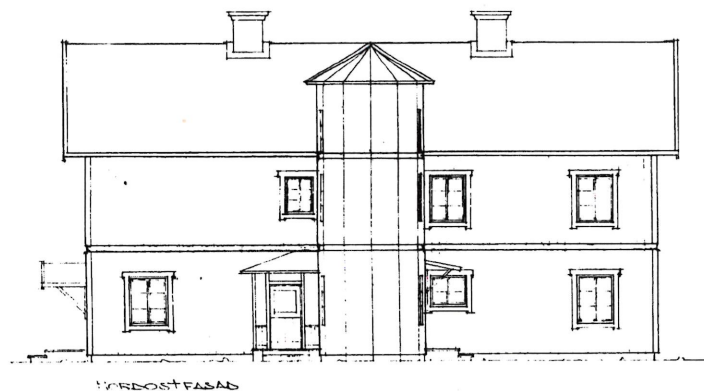

NORRTÄLJE KOMMUN
Byggnadsnämnden
1986-02-18/101
DIREKTOR 86/234
DIARIETALBETE/CANON 086.331

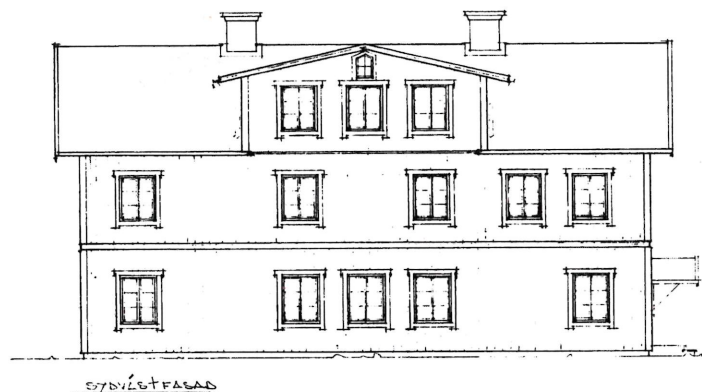

NORRTÄLJE KOMMUN
BRANDFÖRSVARET
86. 02. 21
Direktör
Direktörplanbelysning

Granskad och godkänd
Byggnadslov beviljat 1986-08-24

Björn Cederström
Björn Cederström
Stadsarkitekt

Byggnadslov beviljat i enlighet med
kommunfullmäktiges beslut 1982-
05-25 och byggnadsnämndens beslut
1982-04-03 betr. delegation av näm-
dens beslutanderätt
Datum 86-04-24, M 252
NORRTÄLJE BYGGNADSNÄMND
M. Stenroos
Margareta Stenroos
Förvaltningsassistent


RIKTA 1:8, KIMBO SOCKEN
OMFATTNING AV BOSTADSHUS TILL
3 ST LÄGENHETER
ULF LINDBEREN
FASADER SKALA 1:100
KIMBO 86.01.31
TIT. JOEL KESKITALO

RIKTN. NR. 4

5455




5780
TILBYGGN. BYDVÄST

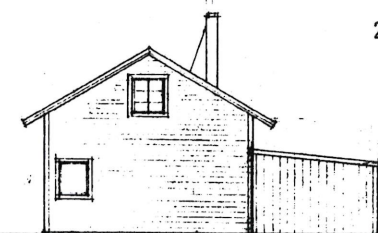


NORDVÄST

4100
TIMBERGON

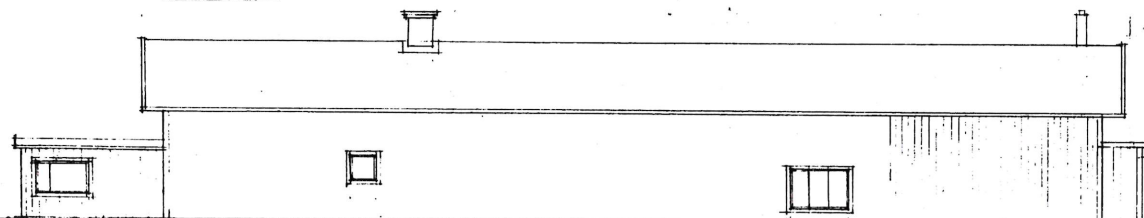


NORDOST

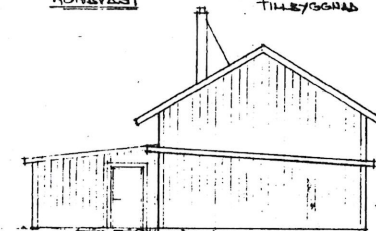


4100
TILLYGONAD

5706

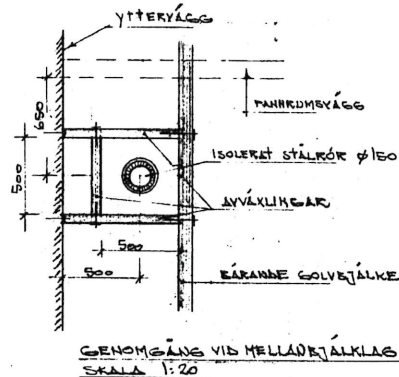


GENOMGÅNG VID HELLARBJÄLKLAG
SKALA 1:20

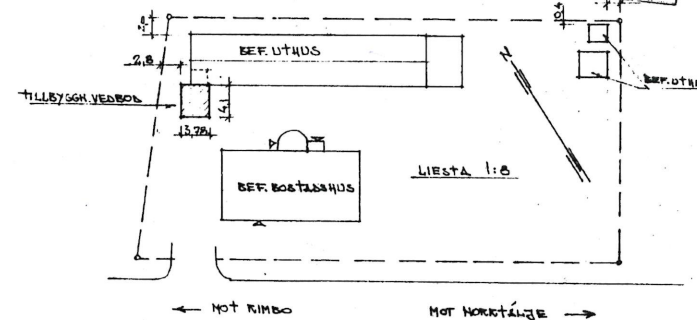

SITUATION PLAN 1:400

Tillhör Byggnadsnämndens i
Norrtälje beslut 810709 . s 357

LISTA 1:8 TIMBO SOCKEN
PLÅD, FASADER SKALL 1:100
SITUATIONSPLÅD 1:400
DETALJ AV SJÄLKLEBERPÅNNUM
TIMBO 21.12.80 J. KESKITALO

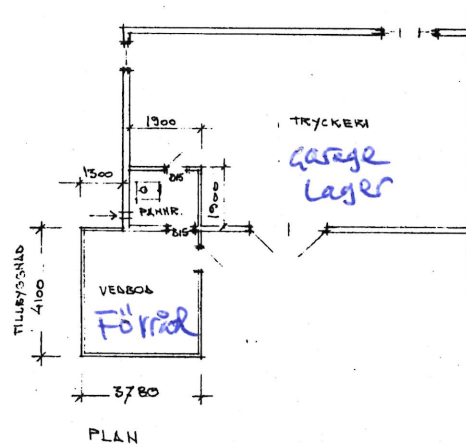

TRYCKERN

garage
layer

PLAN

41198

8112 21



SKISS

627368

NORRTÄLJE KOMMUN	
Byggnadsnämnden	
1988-05-05 101	
DIARIENR	SKISSPLANBETECKNING
88/1802	886.331

PLANERAD TILLKÖP AV
MARK AVSEDD FÖR PARKERING
OCH FRIYTA

1:70

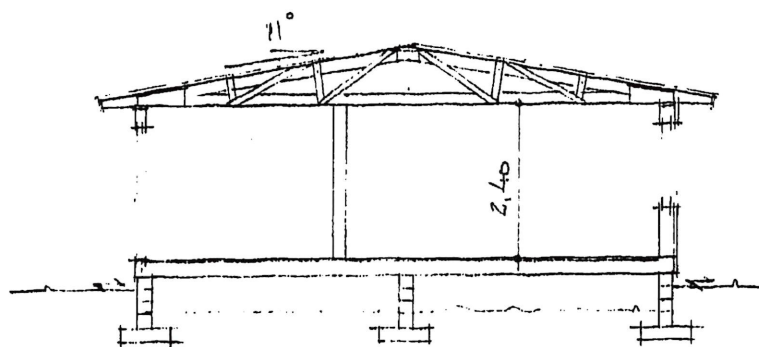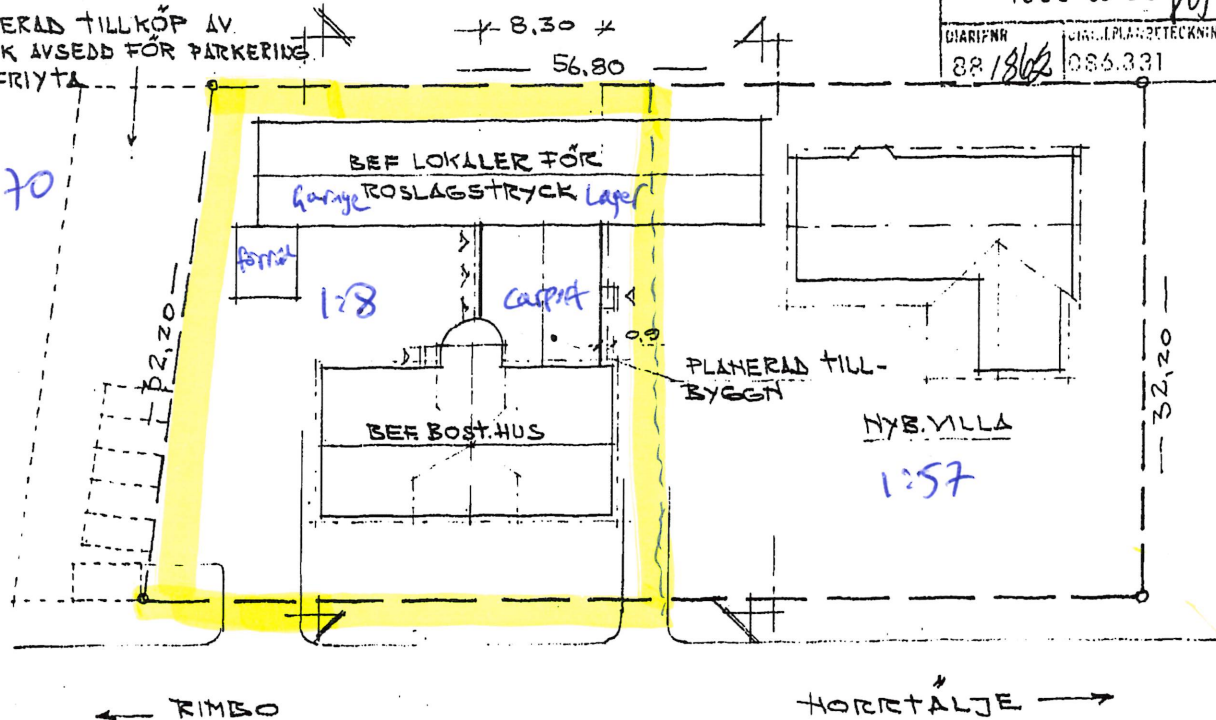

SEKTION AV PASSAGE

NORRTÄLJE KOMMUN	
MILJÖ- OCH HÄLSOSKYDDSNÄMNDEN	
1988-08-14 90/88	
Dnr	820
Dp beteckn.	

LIESTA I.B. RIMBO S:N
ULF LINDEREN (ROSLAGSTRYCK)
OMBYGGH. AV DEL AV BOST.HUS TILL
TRYCKERILOKALER
SAMMANBYGGH. AV UTHUS MED BOST.-
HUS


SITUATIONSPLAN 1:500 SEKTION 1:100
RIMBO 87.10.25
RIT. J. KESKITALO

RIT. 12.1

0 1 2 3 4 5 6 7 8 9 10


SKISS

627369
NORRTÄLL KOMMUN
Byggnadsnämnden
1988-05-05/71
DIARIENR 88/882
FÖRSLAGSBEHANDLING 88.6.331

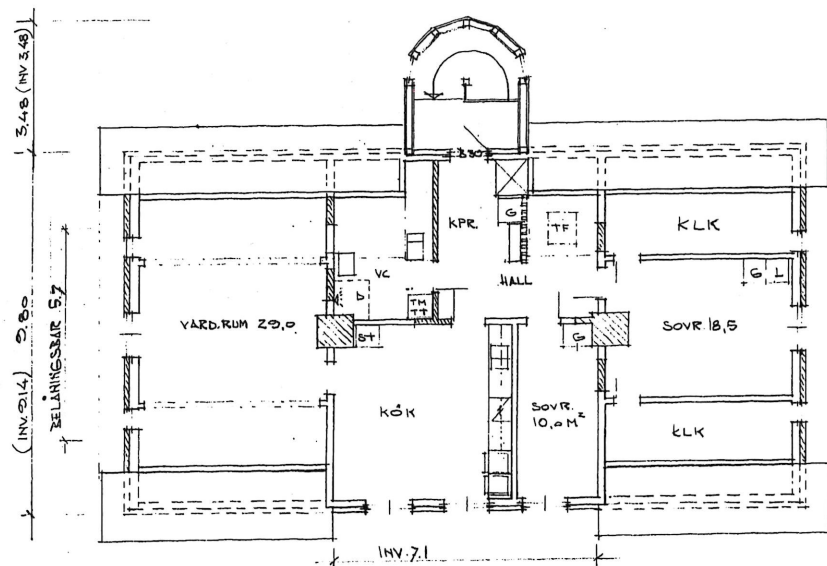

YINDEPLAN
PRIMÄR BRUKSAREAL 117,2 M² LGH HÖJD 3 ROK
TRAPPHUS 0,5 M²

HÖGST UPP 14H

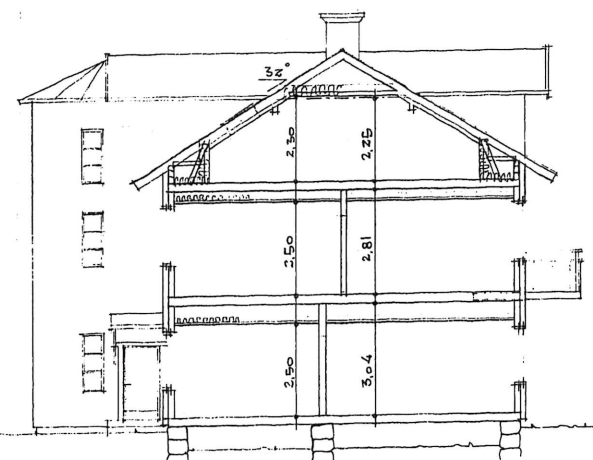

SEKTION

LISTA 1:8 TIMBO SOCKEN
ULF LINDEREN
OMBYGGAD AV ROSTADSHUS TILL
4 ST LÄGENHETER
PLAN, SEKTION SKALA 1:100
TIMBO 88.02.16
RIT. J. K.


RIT. H. K. 13:2

0 1 2 3 4 5 6 7 8 9 10

SKISS

627370

NORRTÄLE KOMMUN
Byggnadsnämnden
1988-05-05/18
DIARIENR 88/962
SÄLL. FÖRSLAGSBESKRIVNING 083 331

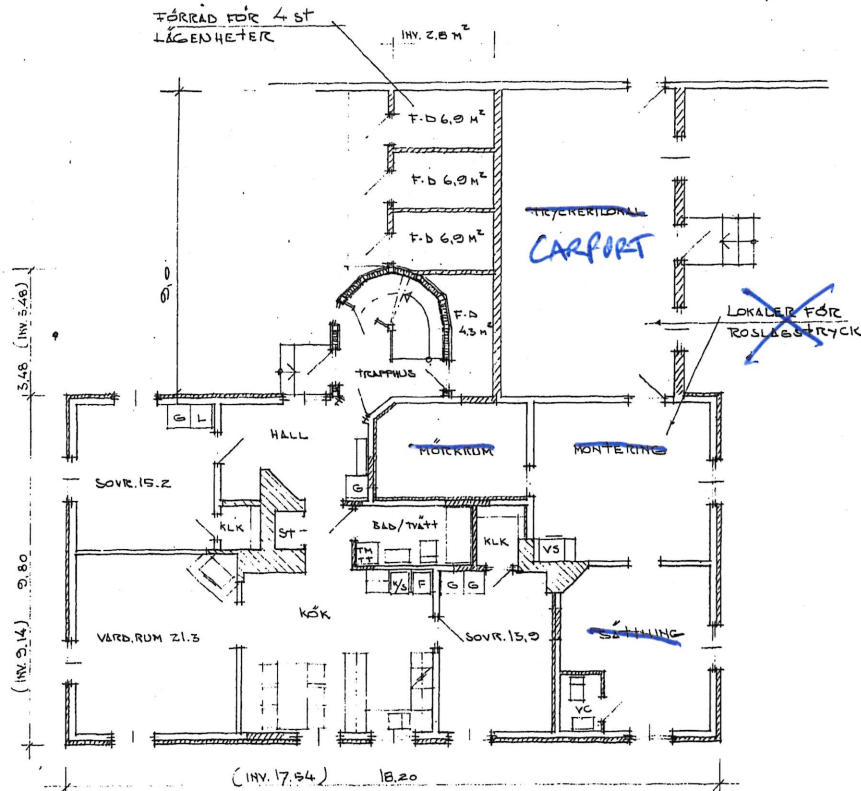


BOTTENPLAN

LÄGENHET NR 3 PRIMÄRBRA 105.0 M²

TRAPPHUS 9.5 M²

FÖRRÅD: SEKUNDÄR BRA 25.2 M²

Medre plan är idag 3 Lgh

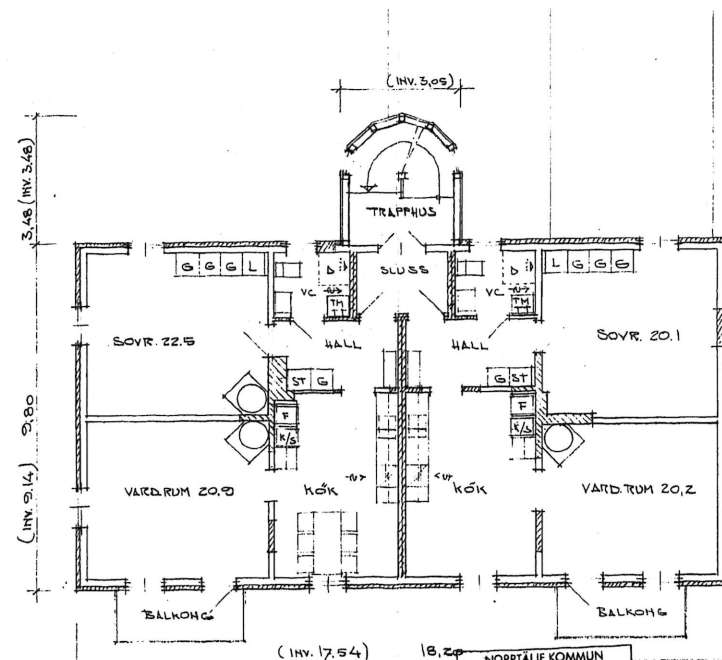

ÖVER PLAN

PRIMÄR BRUKSARE 160.8 M²

LÄGENHET NR 1 73.3 M² 2 R.O.K

LÄGENHET NR 2 73.3 M² 2 R.O.K

TRAPPHUS OCH SLUSS 15.7 M²

NORRTÄLE KOMMUN
MILJÖ- OCH HÄLSÖSKYDDSNÄMNDEN
1988-08-11
Dnr
Opbetsnr

LISTA 1:8, RIMBO JOCKEN
ULF LINDBERG
OMBYGGNAD AV BOSTADSHUS
TILL 4 ST LÄGENHETER
PLANET SKALA 1:100

RIMBO 88.02.16
TIT. J. KESKITALO

TITU. NR. 13:1

0 1 2 3 4 5 6 7 8 9 10