


INGÅR EJ I SKISS

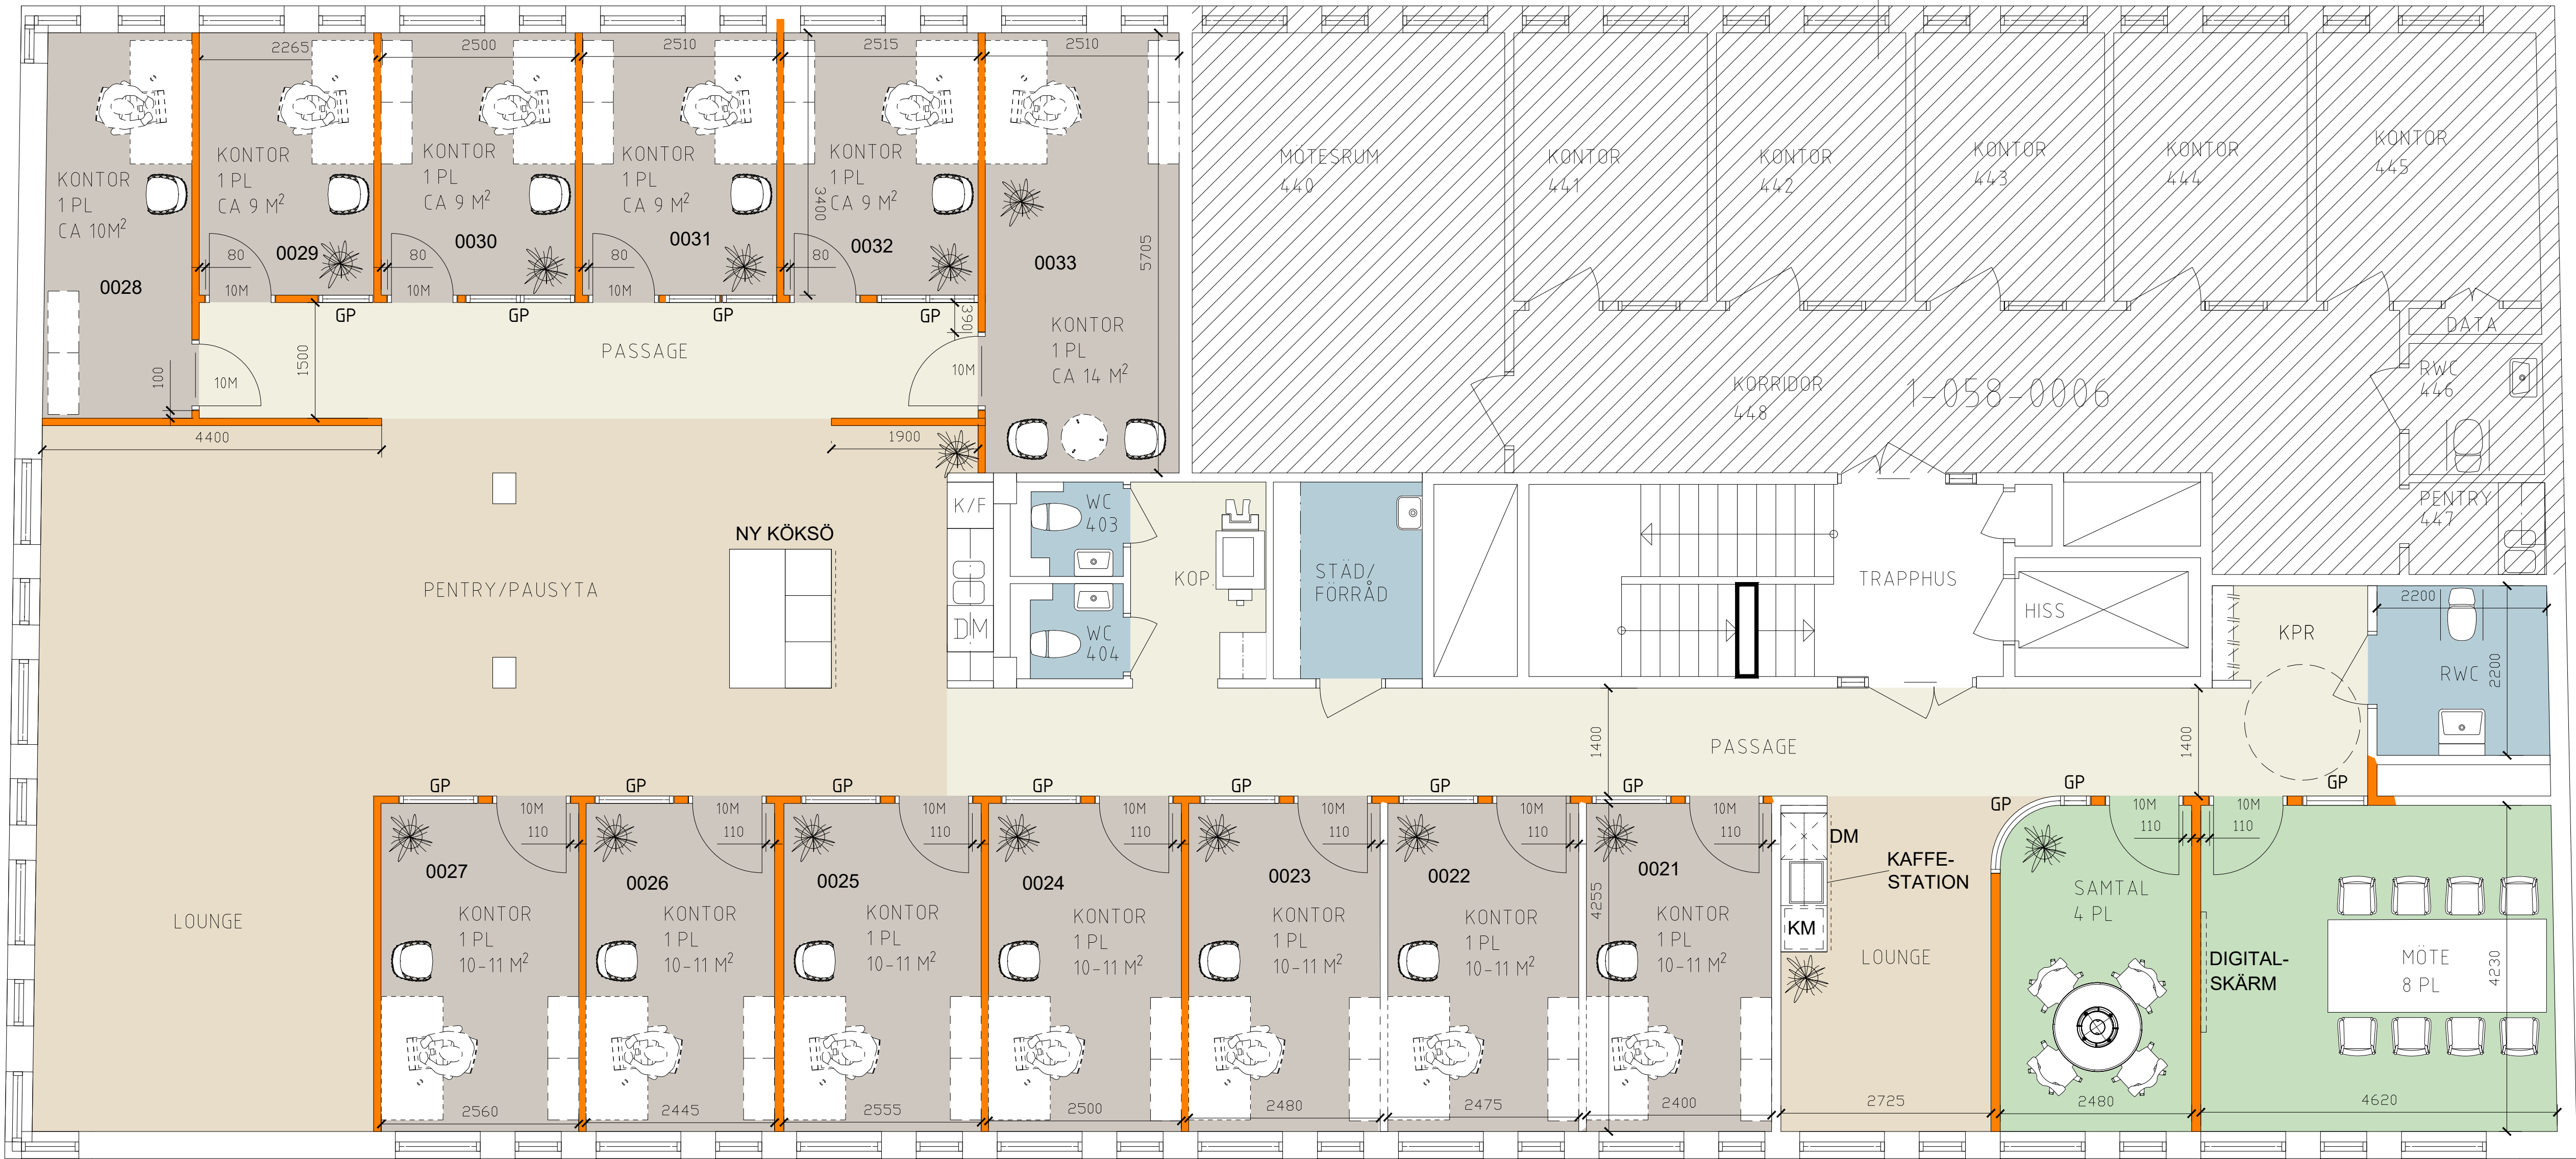


FÖRKLARINGAR:

- NYA VÄGGAR
- IGENSÄTTNING AV BEFINTLIG VÄGG
- BEFINTLIGA VÄGGAR
- NY ÖPPNING I BEF. VÄGG
- NY DÖRR
- BEF. DÖRR
- NY DÖRR MED GLAS
- BEF. DÖRR MED GLAS
- MU VÄGGSKÅP FÖRBERETT FÖR MICROVÅGSUGN
- KM FÖRBERETT FÖR VATTENANSLUTEN KAFFEMASKIN
- K/F KYL/FRYS
- GP NYTT GLASPARTI

FÅR EJ BETRAKTAS SOM UPPMÄTNINGSRITING DÅ
DETALJMÄTNING EJ ÄR UTFÖRD. VISSA AVVIKELSER
KAN FÖREKOMMA.

LOA = CA 327 m²

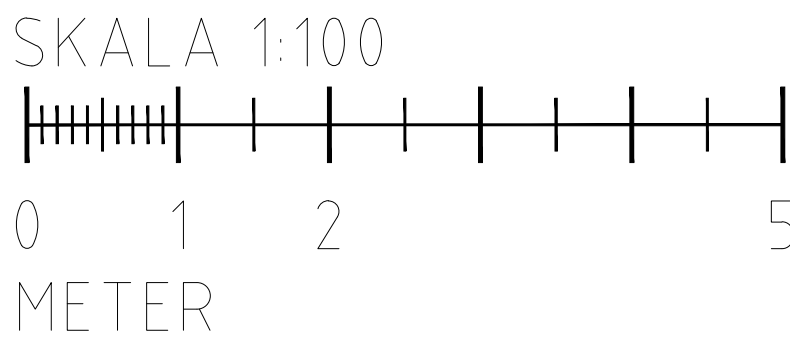

Skala: 1 : 100 (A3)