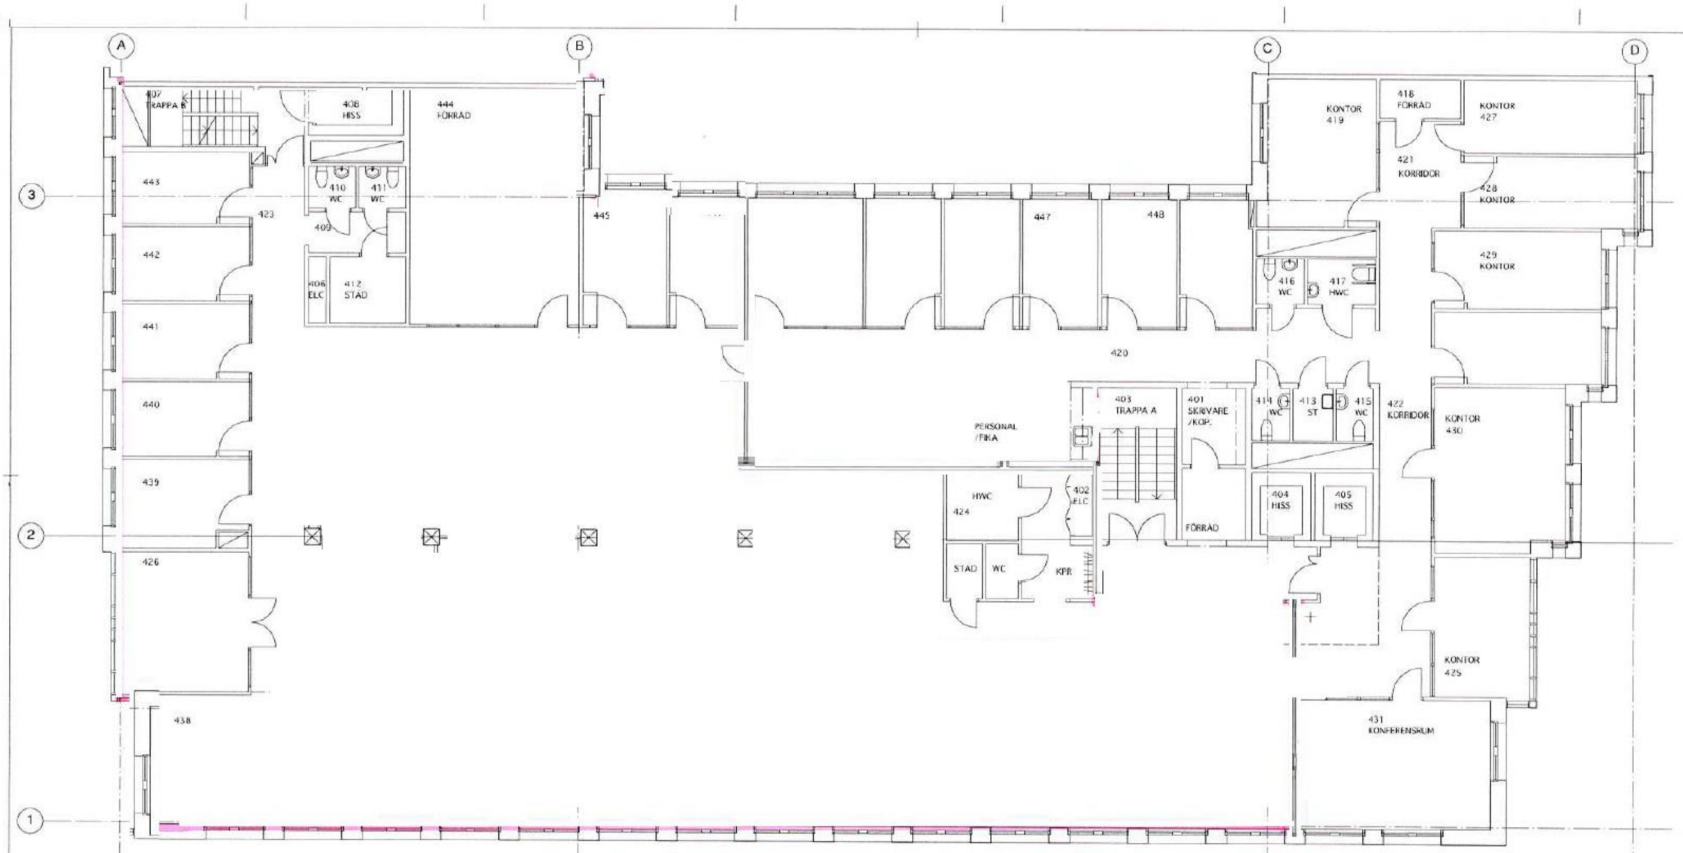
A
B
C
D
1
2
3
407 TRAPPA B
408 HSS
444 FÖRRÅD
443
410 WC
411 WC
423
409
442
406 ELC
412 STÄD
441
440
439
426
438
445
447
448
420
403 TRAPPA A
401 SKRÖVARE /KOP.
PERSONAL /FIKA
HWC 424
402 ELC
STÄD
WC
KPR
FÖRRÅD
414 WC
413 ST
415 WC
422 KORRIDOR
404 HSS
405 HSS
416 WC
417 HWC
KONTOR 419
418 FÖRRÅD
KONTOR 427
421 KORRIDOR
428 KONTOR
429 KONTOR
KONTOR 430
KONTOR 425
431 KONFERENSRUM
RELATIONSHANDLING
MAJORNA 220:4
corem
A-02.1.0-140