


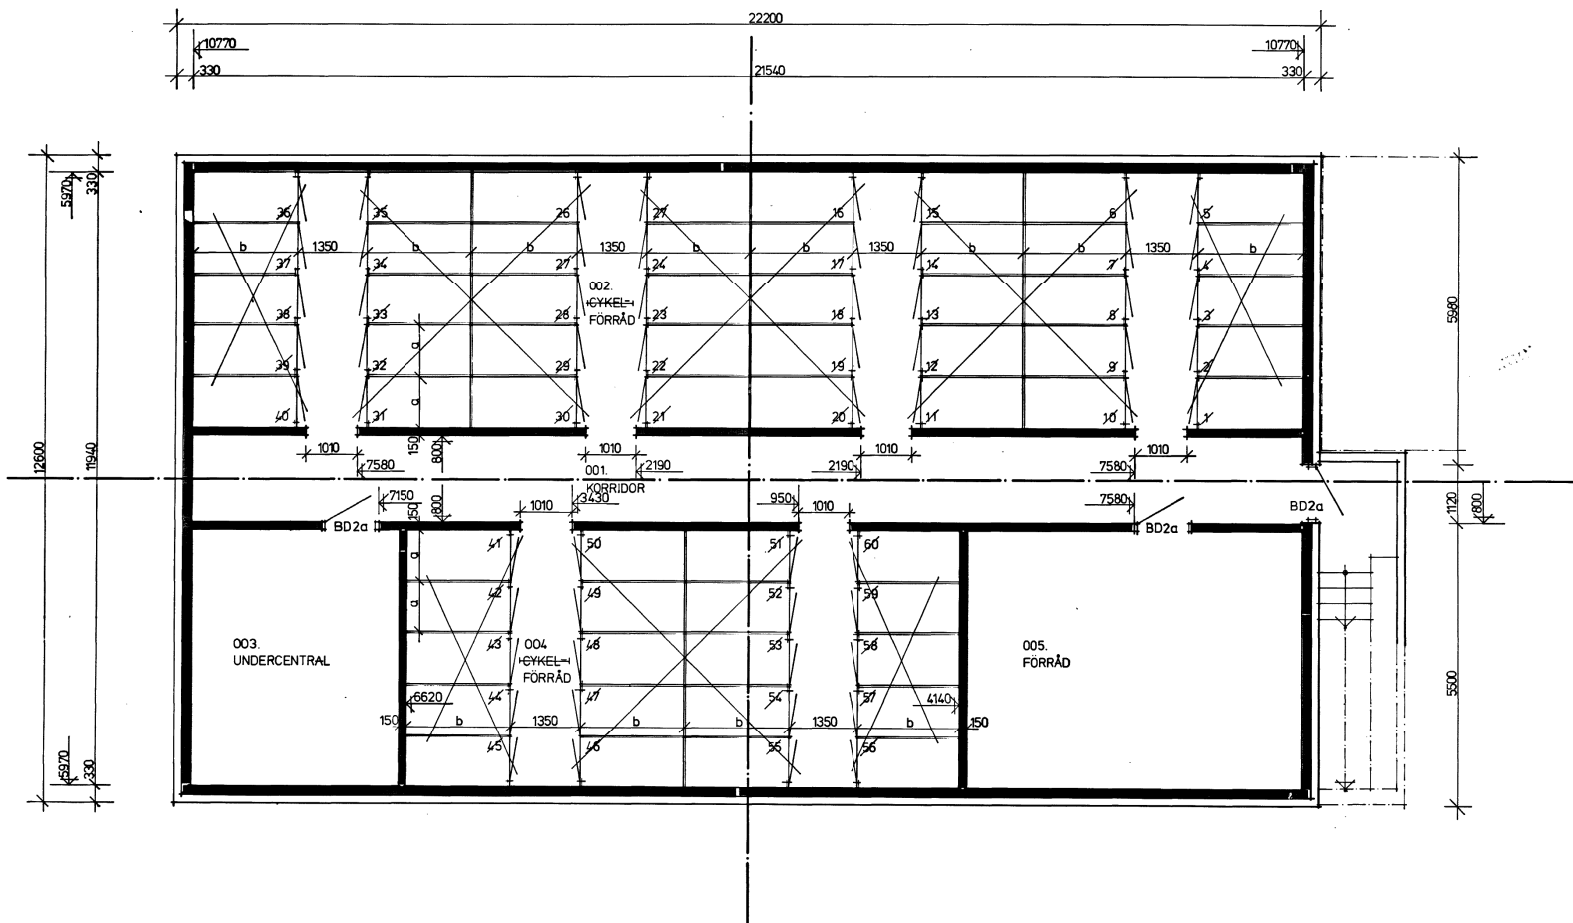

Dirigentvägen 1 källarlokal.

HÄNVISNINGAR
PLAN.ÖVERSIKT A30:275

74/156

ARBETSRITNING

REG	ANT	REGISTRERINGEN AVSER	SIGN	DATUM
A		Matell & Co arkitektkontor ab Box 237 (Storgatan 20) 751 05 UPPSALA		018/12 00 70
K		Uppsala Byggnads AB Furugatan 9 754 23 UPPSALA		018/15 23 40
VVS		Ingemar Lundström kons. byg. byrå AB Sköldungagatan 27 753 38 UPPSALA		018/14 00 70
E		Per Hagerud AB Etikett Konsultbyrå Kvarngårdsgatan 20 A 753 38 UPPSALA		018/10 03 50
M		ME-konsult AB Sköldungatan 13 753 21 UPPSALA		018/10 57 10 10 57 11
HÄNDLIGHET AV BENGTSSON / KILGREN RITAD KONSTRUKTÖR 109801				
UPPSALA 1979-06-07				

A	PM 36(F-D INDELN. UTGÅR)	IMK	85-01-12
Kv. DIRIGENTEN, FLOJTEN GOTTSTUNDA, UPPSALA			
STYFTELSEN UPPSALAHEM 018/14 04 00 VAKSALAGATAN 34 B BOX 3012 750 05 UPPSALA 3			
FÖRVALTNINGSBYGGNAD S PLAN 0 ÖVERSIKT			
SKALA 1:50			
KOD TYP P08	RITNINGENUMMER	REG	
	A30:274	A	