

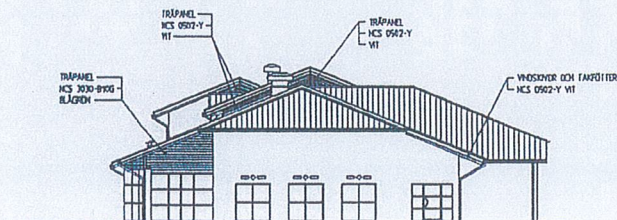




FASAD MOT ÖSTER

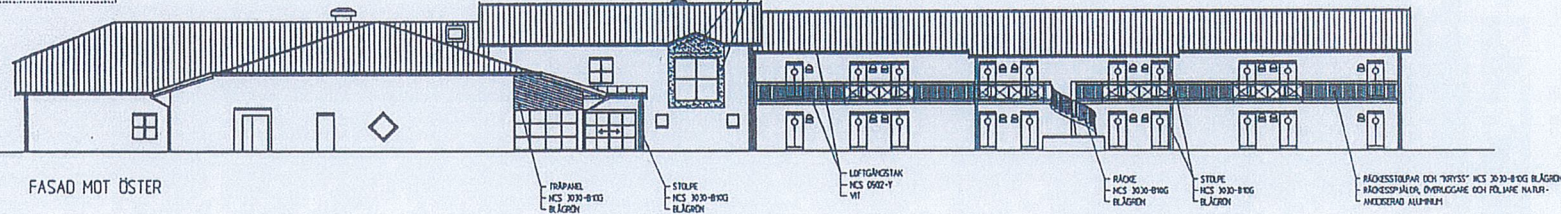

FASAD MOT NORR

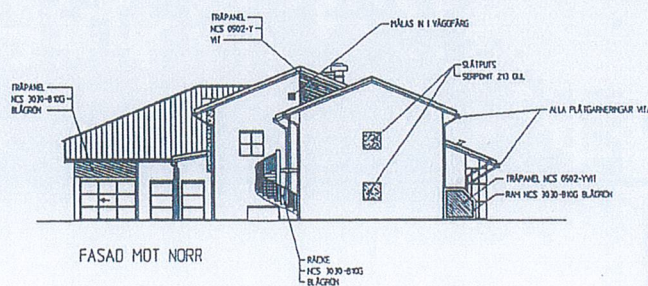

RELATIONSRIKTNING	Arkitekten	DEL AV BÄRANDE 17 M FL SKALLINGARYD
ARBETSRIKTNING	Arkitekten	ÖVERSEDD AV FÖRETAG OCH RESTAURANG
FÖRFRAGNINGUNDERLAG	Arkitekten	FÄRGGÅTUNG
BYGGLOVSRIKTNING	Arkitekten	SKALA 1:500
FÖRHANDSKOPIA	Arkitekten	CELTABEL

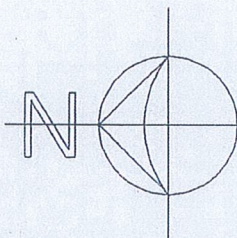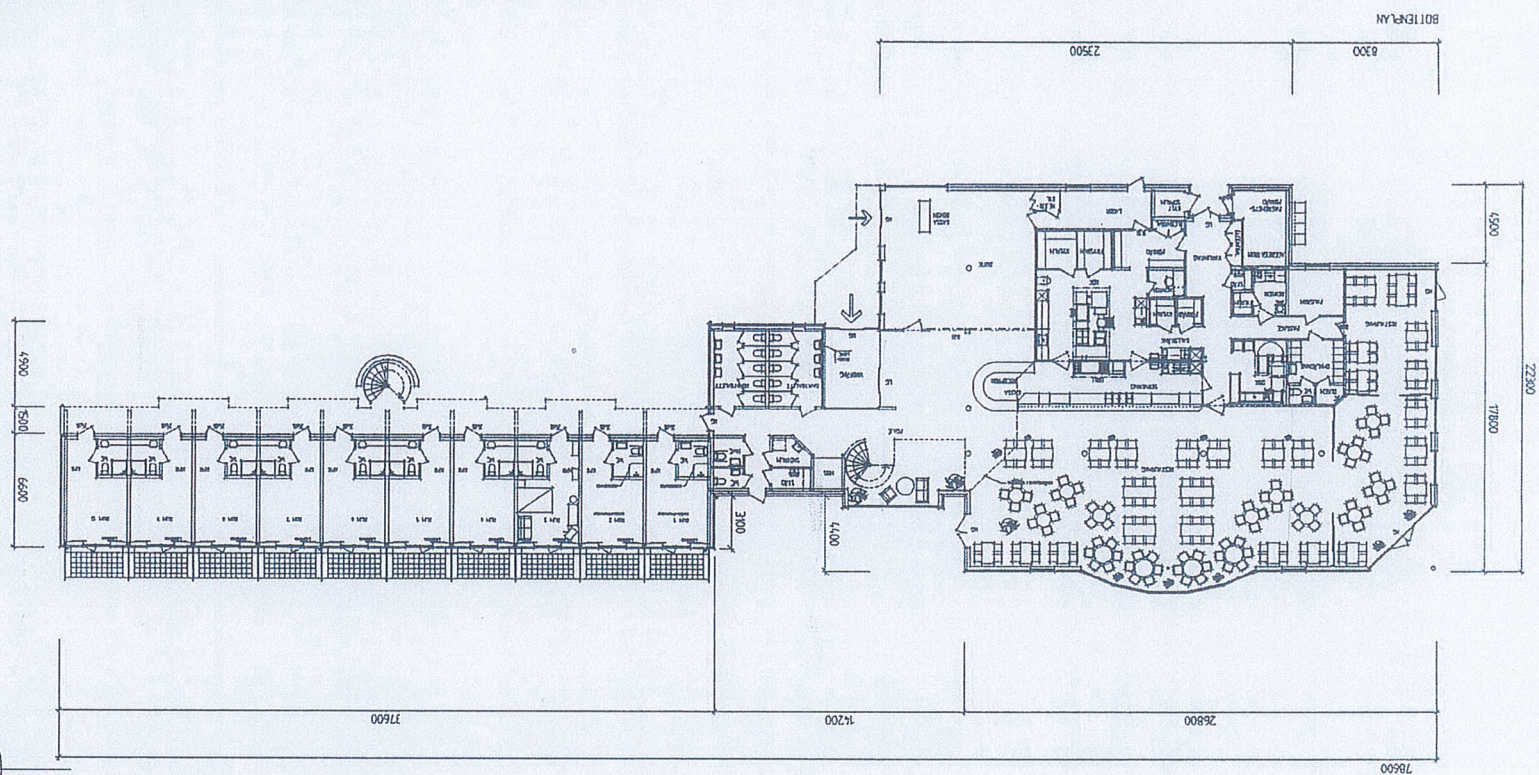

FÖRKLÄPNINGAR


IN + UTGANG

002

060

070

Relation

Y=532600



Y=532640

Y=532680

Y=532720

Y=532760

Y=532800

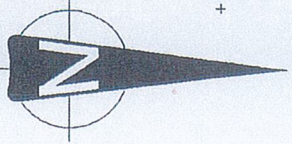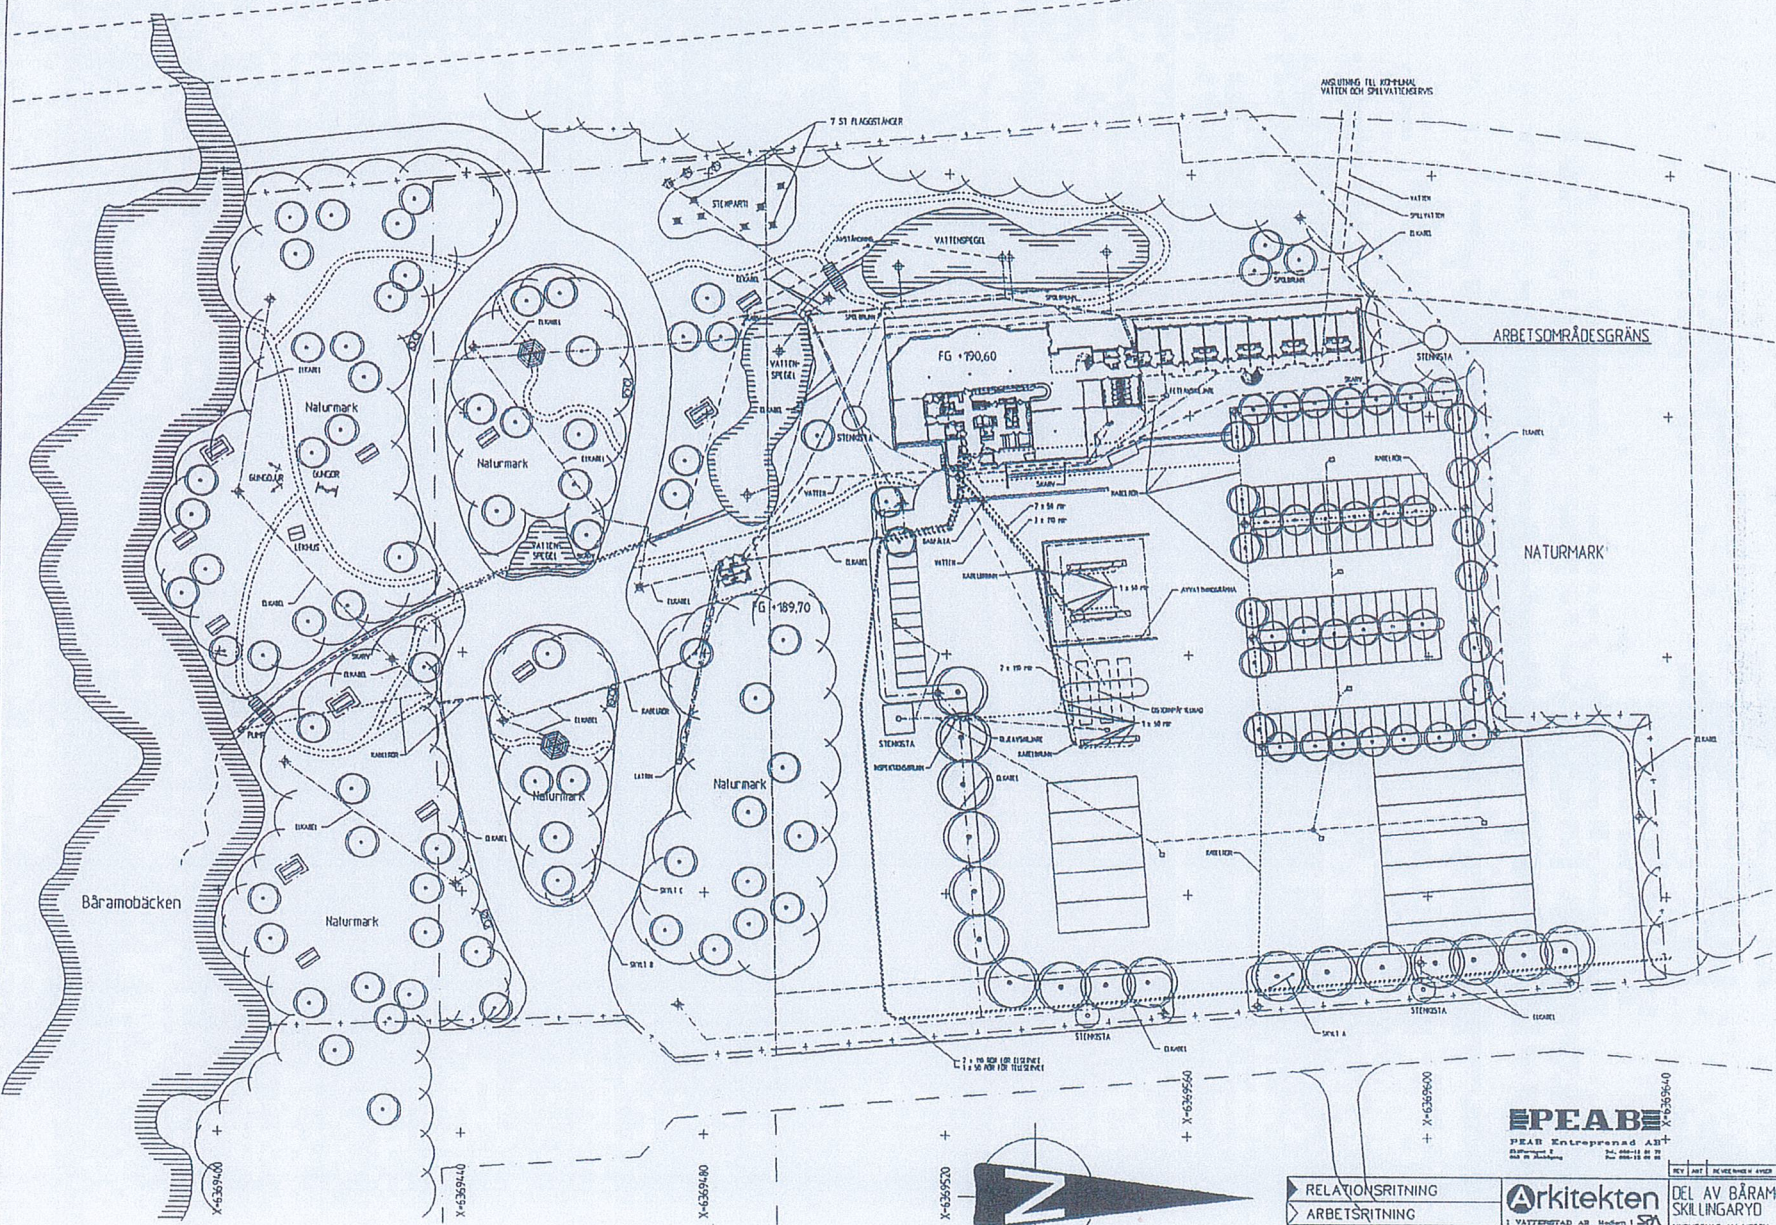


EPEABE
PRAB Entreprenad AB


RELATIONSRTNING
ARBETSRTNING
FÖRFRAGNINGSLAG
BYGGLOVSRTNING
FÖRHANDSKOPIA

REV	ART	REVISORER	AVSER	GRN	SKALA
DEL AV BÄRAMÖ 17 M FL SKILLINGARYD NYBYGGNAD AV HOTELL LEDNINGAR I MARK					
SKALA 1:400					NY
EGITÄREL					A

Relation

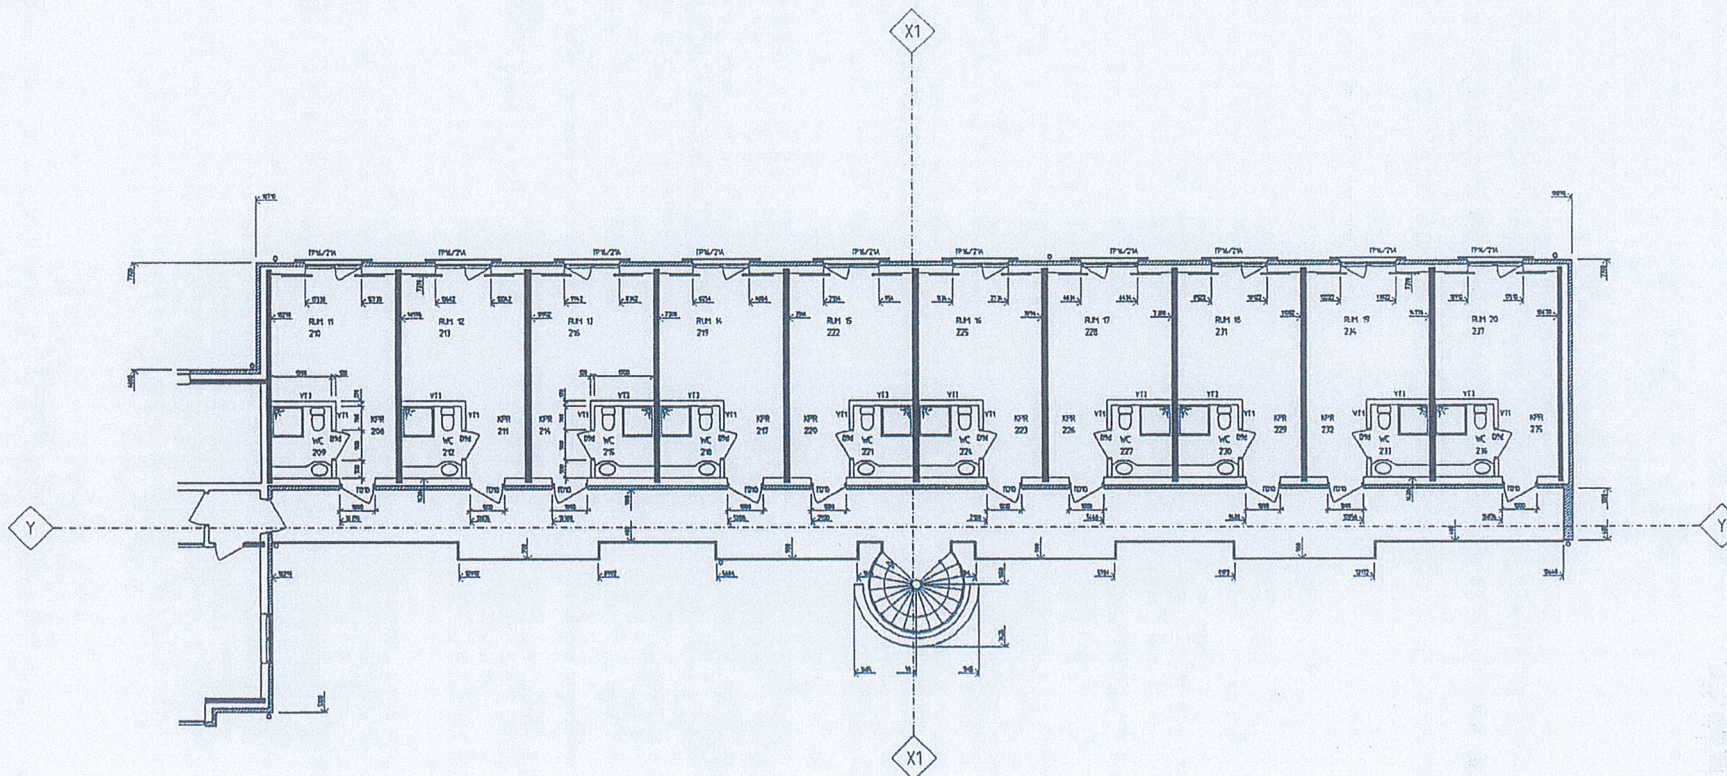

VÄGGTYPER


PEAB

PEAB Entreprenad AB


Arkitekten

- > RELATIONSRIKING
- > ARBETSRIKING
- > FÖRFRAGNINGUNDERLAG
- > BYGGLOVSRIKING
- > FÖRHANDSKOPIA

DEL AV BÄRANDE 17 M FL
SKILLINGARYD


PLAN 1 INOMRA

DEL 1


RIKTEL LÖSNING

SKALA 1:50

100000

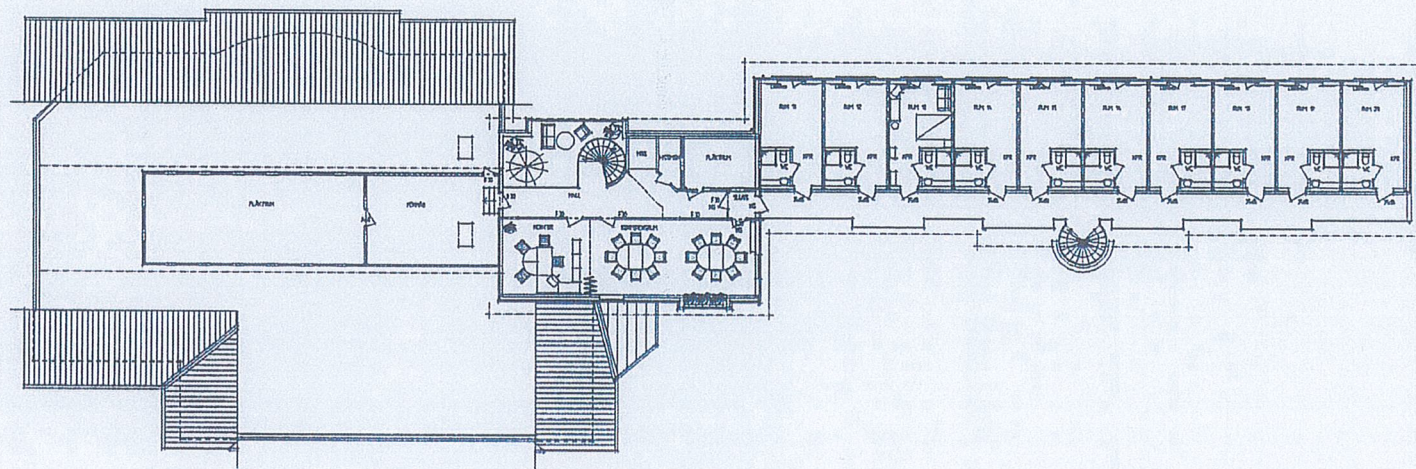


PLAN 1 TRAPPA

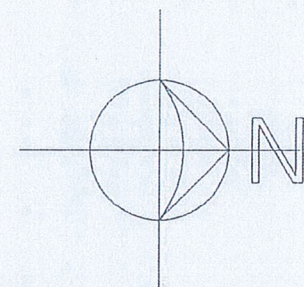


FÖRKLARINGAR
SE A30302

RELATIONSRTNING	Arkitekten	DEL AV SÄRAMD 17 H FL
ARBETSRTNING	Arkitekten	SKILLUNGARYD
FÖRFRAGNINGSDUNDERLAG	Arkitekten	BYGGNAD AV FÖRELL OCH RESTAURANG
BYGGLOVSRTNING	Arkitekten	PLAN 1 TRAPPA
FÖRHANDSKOPIA	Arkitekten	SKALA 1:100

A303:10

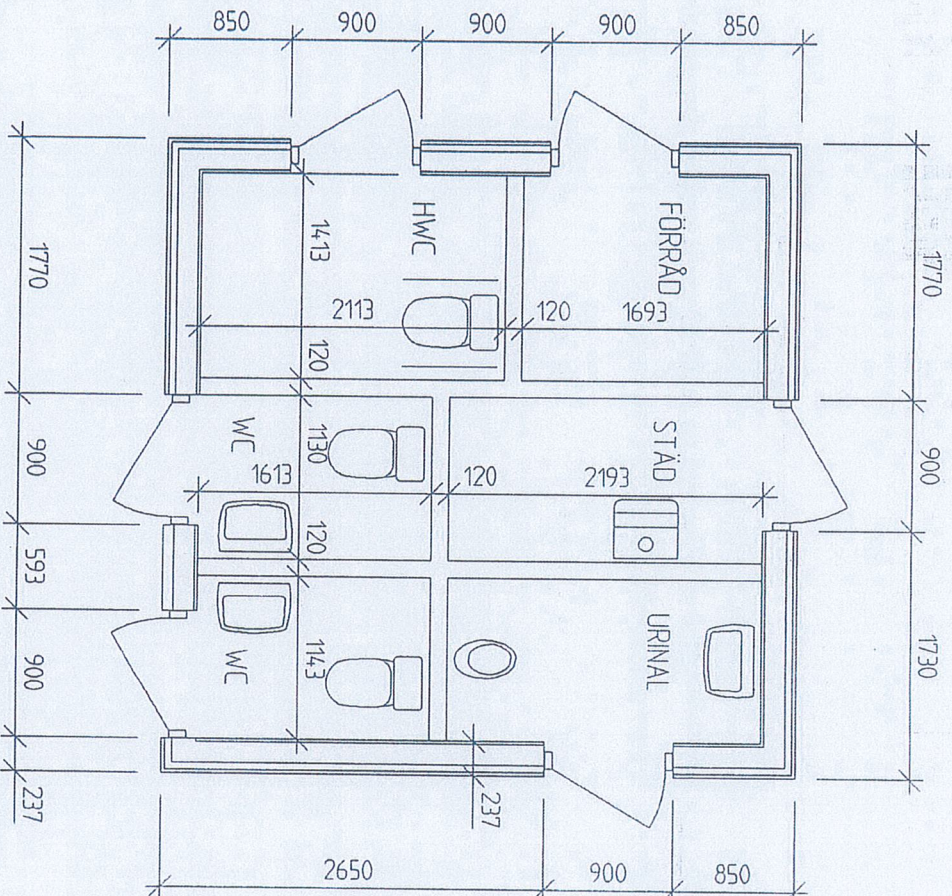

FÖTBRÄDOR, FÖDER, KNUTBRÄDER M M 38 MM TJOCKA

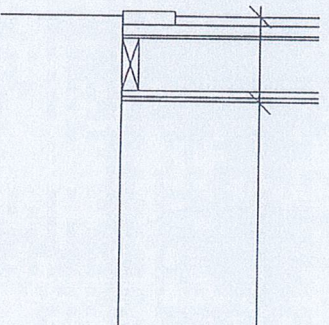


- 13 GIPSSKIVA
- 17 RÅSPONT
- DIFF SPÄRR
- 145 REGELSTOMME
- 145 MINULL
- 9 GU
- 28 LÄKT
- 25 PANEL


SKALA 1:20

RELATIONSRTNING


DEL AV BÅRAMD 1:7 M FL
SKILLINGARYD
TOALETBYGGNAD
1994-03-24
SKALA 1:50

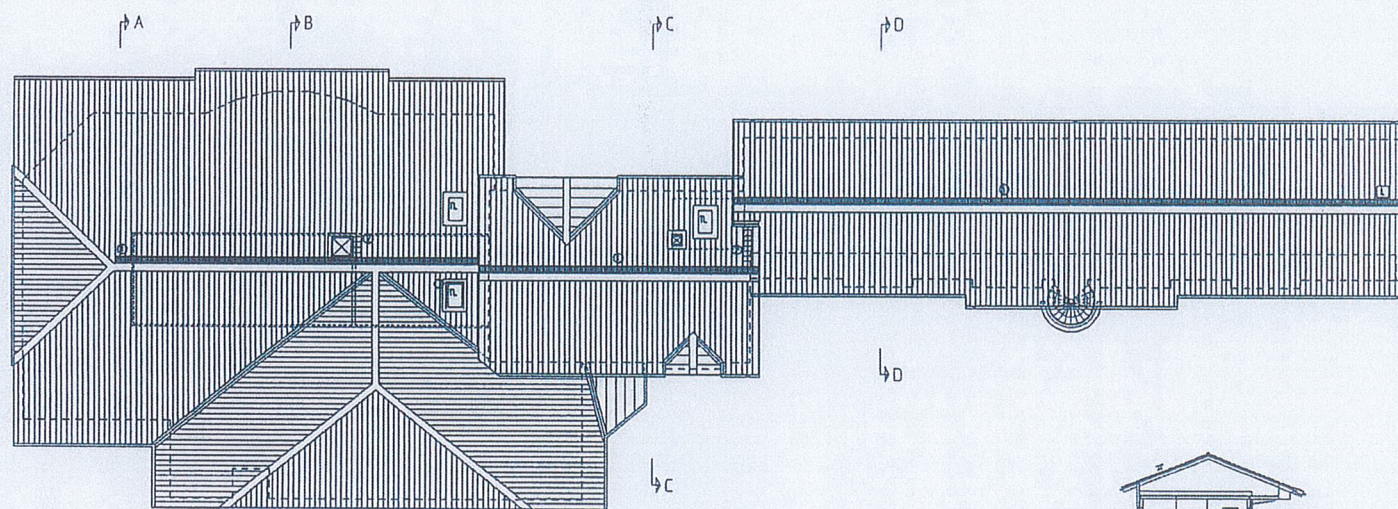


TAKPLAN

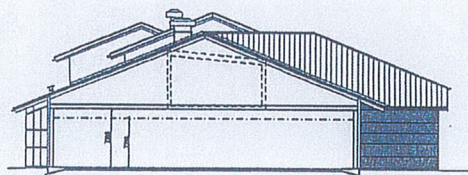


SEKTION A - A

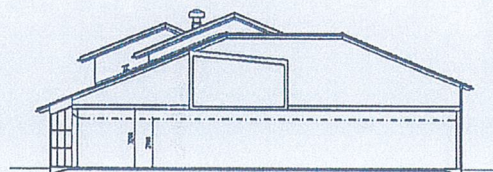

SEKTION B - B

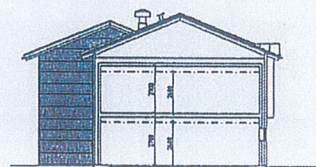

SEKTION C - C

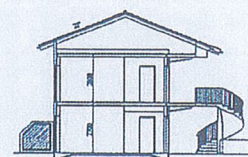

SEKTION D - D

FÖRKLARINGAR

R. - TAKLÖSA UPPSTODSGÄTTAR
L. - HÖJDEHÖJDER

- ① - TAKBETÄGEL SS 83 11 12/18 12/26
- ② - TAKBETÄGEL SS 83 13 12/18 12/21
- ③ - GÖTTEBETÄGEL SS 83 13 12/18 12/21

RELATIONSRIKTNING	Arkitekten	DEL AV BÄRHÅL 17 M FL
ARBETSRIKTNING		SKILLINGÅRD
FÖRFRAGNINGUNDERLAG		INRIKTNING AV FÖRELL GDN RESTAURANG
BYGGLOVSRIKTNING		SKALA 1:100
FÖRHANDSKOPIA		1"