


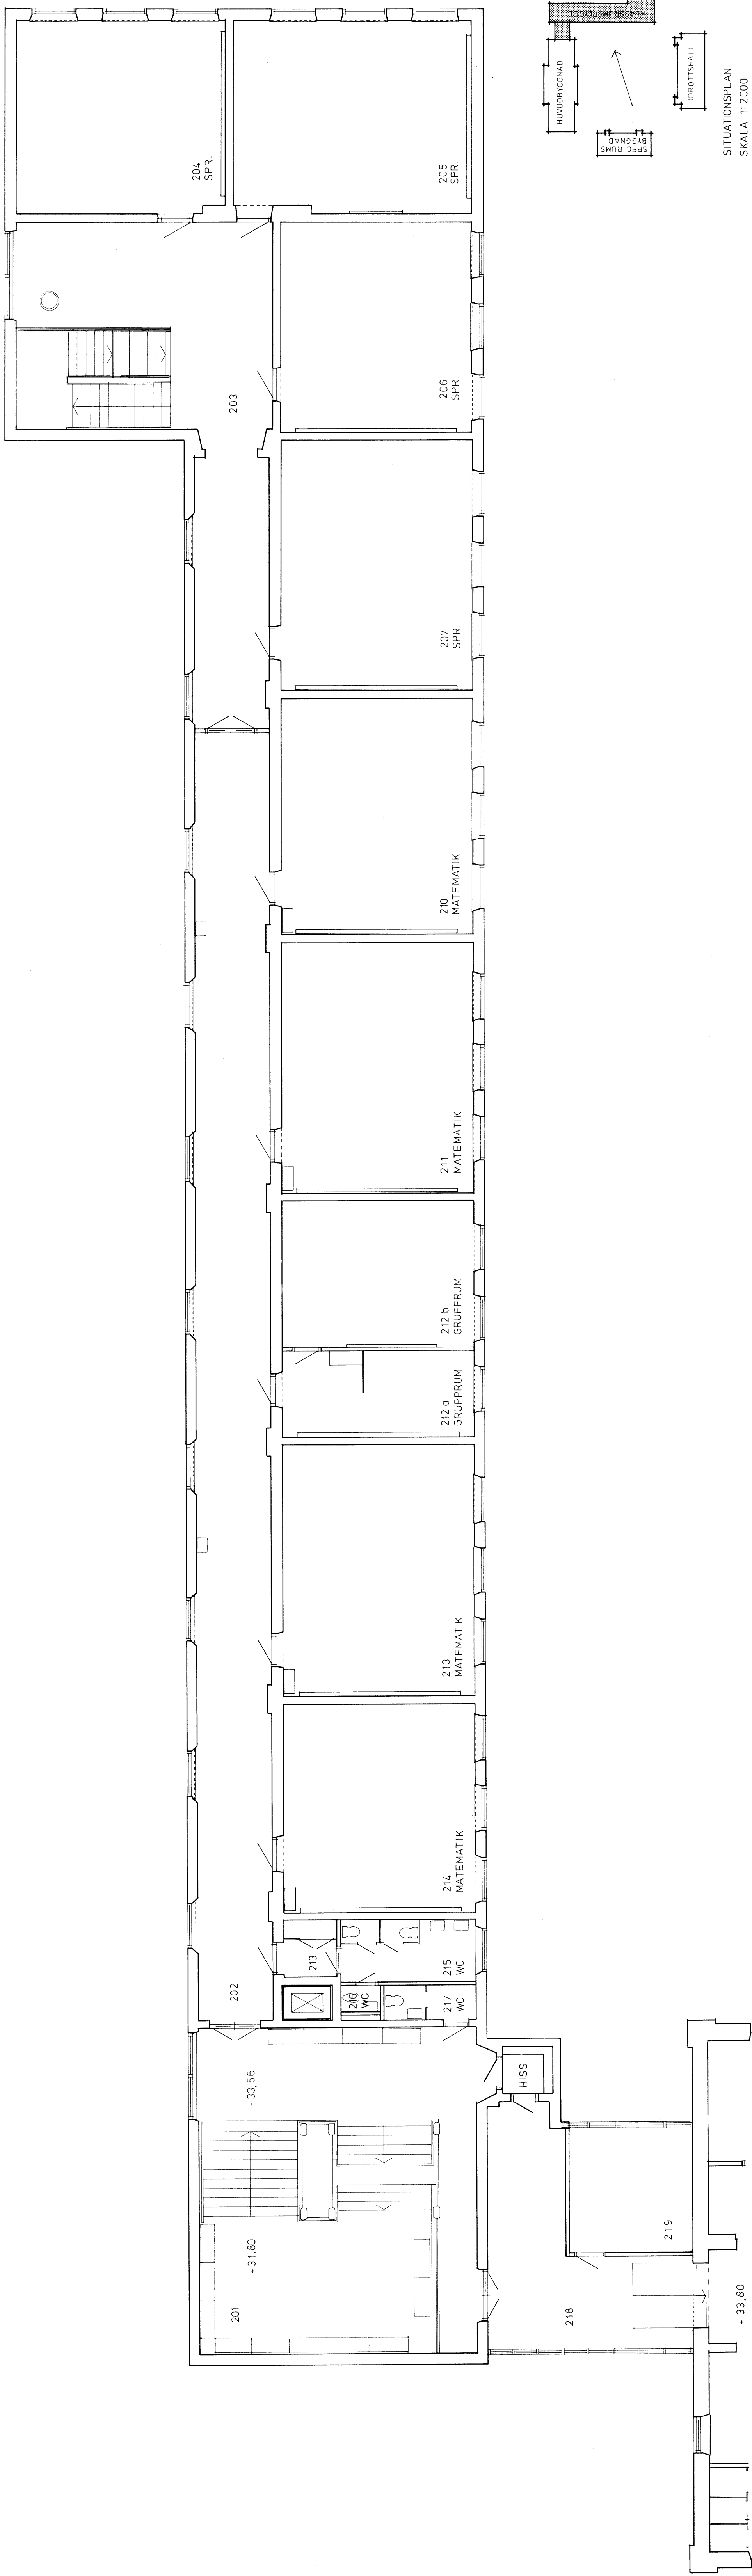

HÅRSULT HUSLÖSNÄR OCH ANBUDS HÅRSULT		HÅRNÖSANDS KOMMUN LANDGRENSSKOLAN	
PROJEKTERING AV	GRANSKAD AV	ARBETSHÄNDET	KLASSRUMSFLYGEL
GN	GN	931034-166-33	PLAN AV VÅNING 1
HÅRNÖSAND 1976-03-01		MÄTNINGSRITNING	SKALA 1:100
KOD TYP 008		BYGGNADSNUMMER	A 32:3