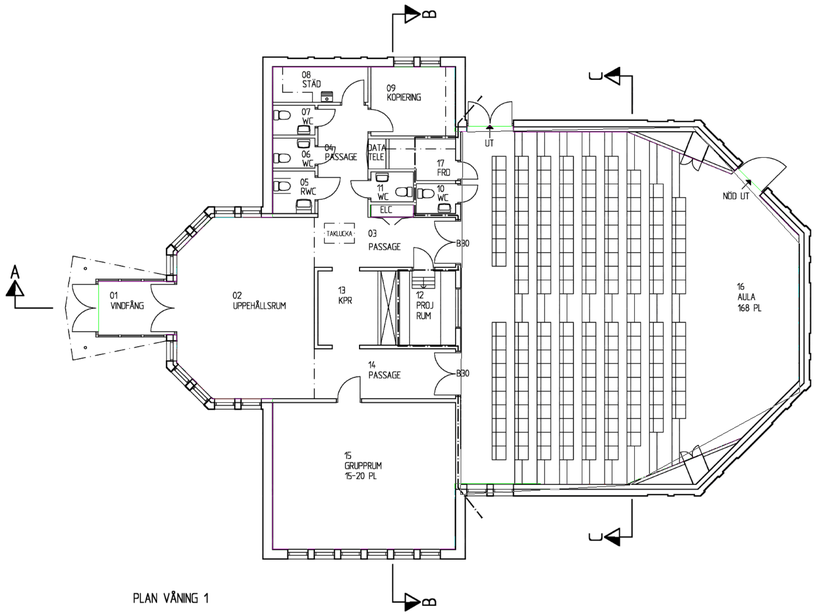

PLAN VÅNING 1

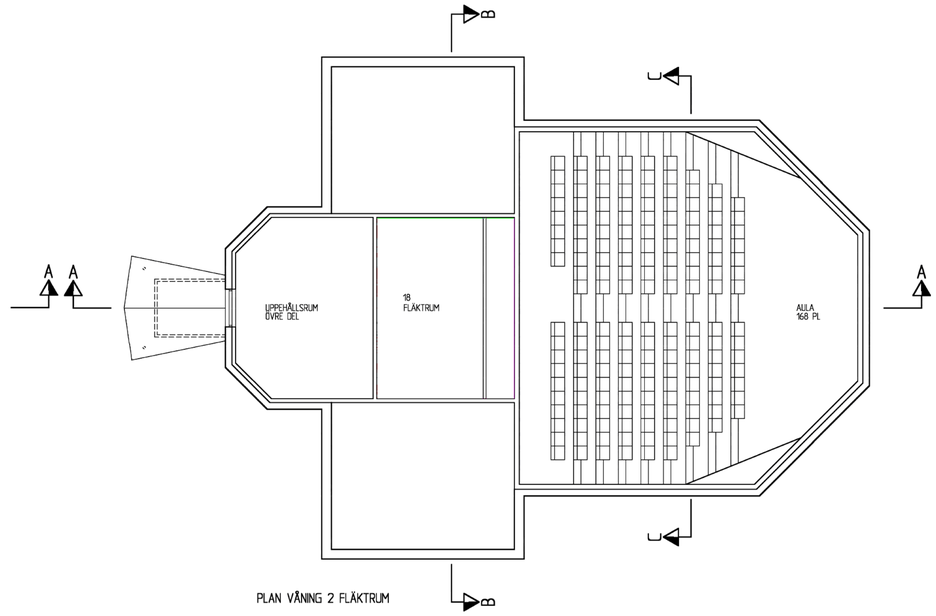

PLAN VÅNING 2 FLÄKTRUM

= BRANDCELLSGRÄNS

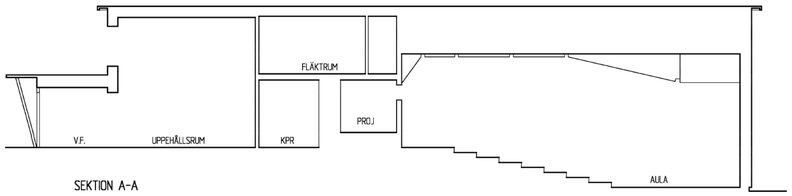

SEKTION A-A

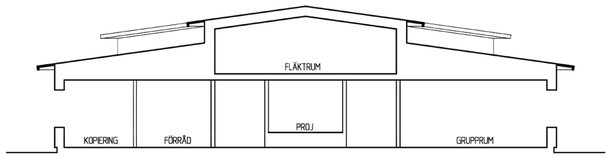

SEKTION B-B

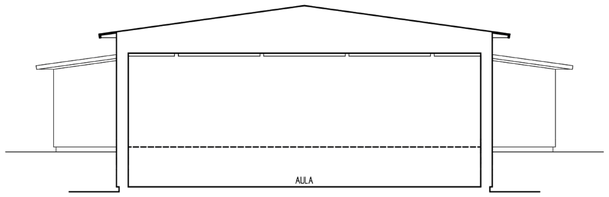

SEKTION C-C

BET	ANT	ÄNDRINGEN AVSER	SIGN	DATUM
A		RELATIONSRITNING	MB	93-09-07

- RELATIONSRITNING
- PRODUKTIONSHANDLING
- FÖRFRÅGNINGSUNDERLAG
- BYGGNADSLOVSRITNING
- FÖRHANDSKOPIA

KONSULT CAD
VÄSTERNORRLAND
BOX 3003
871 03 HÄRNÖSAND
TEL. 0611 – 176 50

RITAD AV, KONSTRUERAD AV: MB
94338.063.31
HÄRNÖSAND 1992-10-26

Kv SJÖBEFÄLSSKOLAN
HÄRNÖSAND KOMMUN
LOKALER FÖR HÖGSKOLAN
AULA
PLANER, SEKTIONER
SKALA 1:100

Y 6:7
RITNINGSNUMMER A30:10R
ÄNDR BET A