



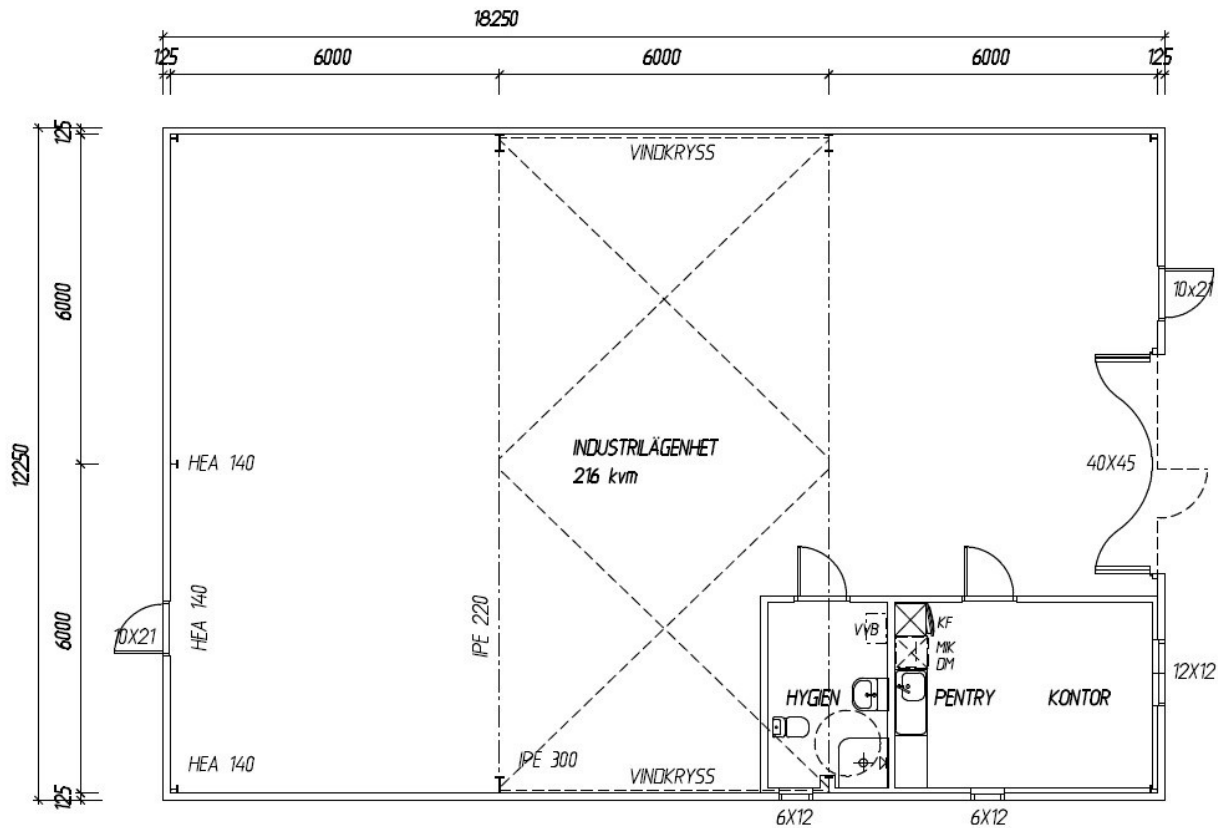

PLAN

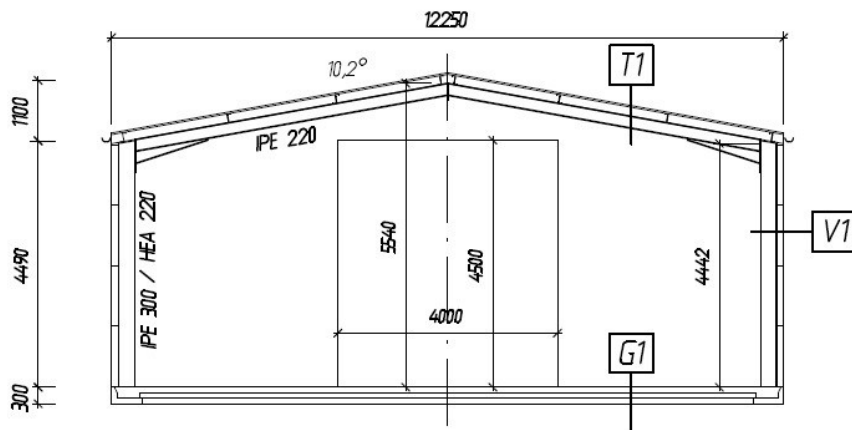

- T1** YTERTAK
TRP 20 TAKPLÅT
45x220 Träåsar
220 MINERALULL
PLATSFOLIE
TRP 20 INNERPLÅT
STÅLRAM IPE220
- V1** YTTERVÄGG
120 PIR-SANDWICHELEMENT U-0,18
STÅLRAM CC 6000
- G1** GOLV
100 BETONG C25-30
8150 NÄTARMERING
100 EPS GRUNDSKIVA
DRÄNERANDE MATERIAL

C	RELATIONSRTNING	HGH	2024-11-29
B	TEKNISK BESKRIVNING	HGH	2021-06-8
A	PORT	HGH	2020-12-15
ANT.	REVIDERING AVSER.	SIGN.	DATUM



OSBY SVETSKVERKSTAD AB MOSSVÄGEN 13, 283 50 OSBY		MOSSAN 4	
—		GERFASTS VÄG 8, OSBY KOMMUN	
—		INDUSTRIHOTELL	
—		NYBYGGNAD	
RITAD AV	HANDLÄGGARE	PLAN OCH SEKTION HUSTYP B	
Hans-Gösta Hansson	Hans-Gösta Hansson	SKALA 1:100	
OSBY 2020-12-14	FAK	ARBETSNR.	RITNINGSNR.
Hans G. Hansson		—	19-061 04
—		REG.	

