


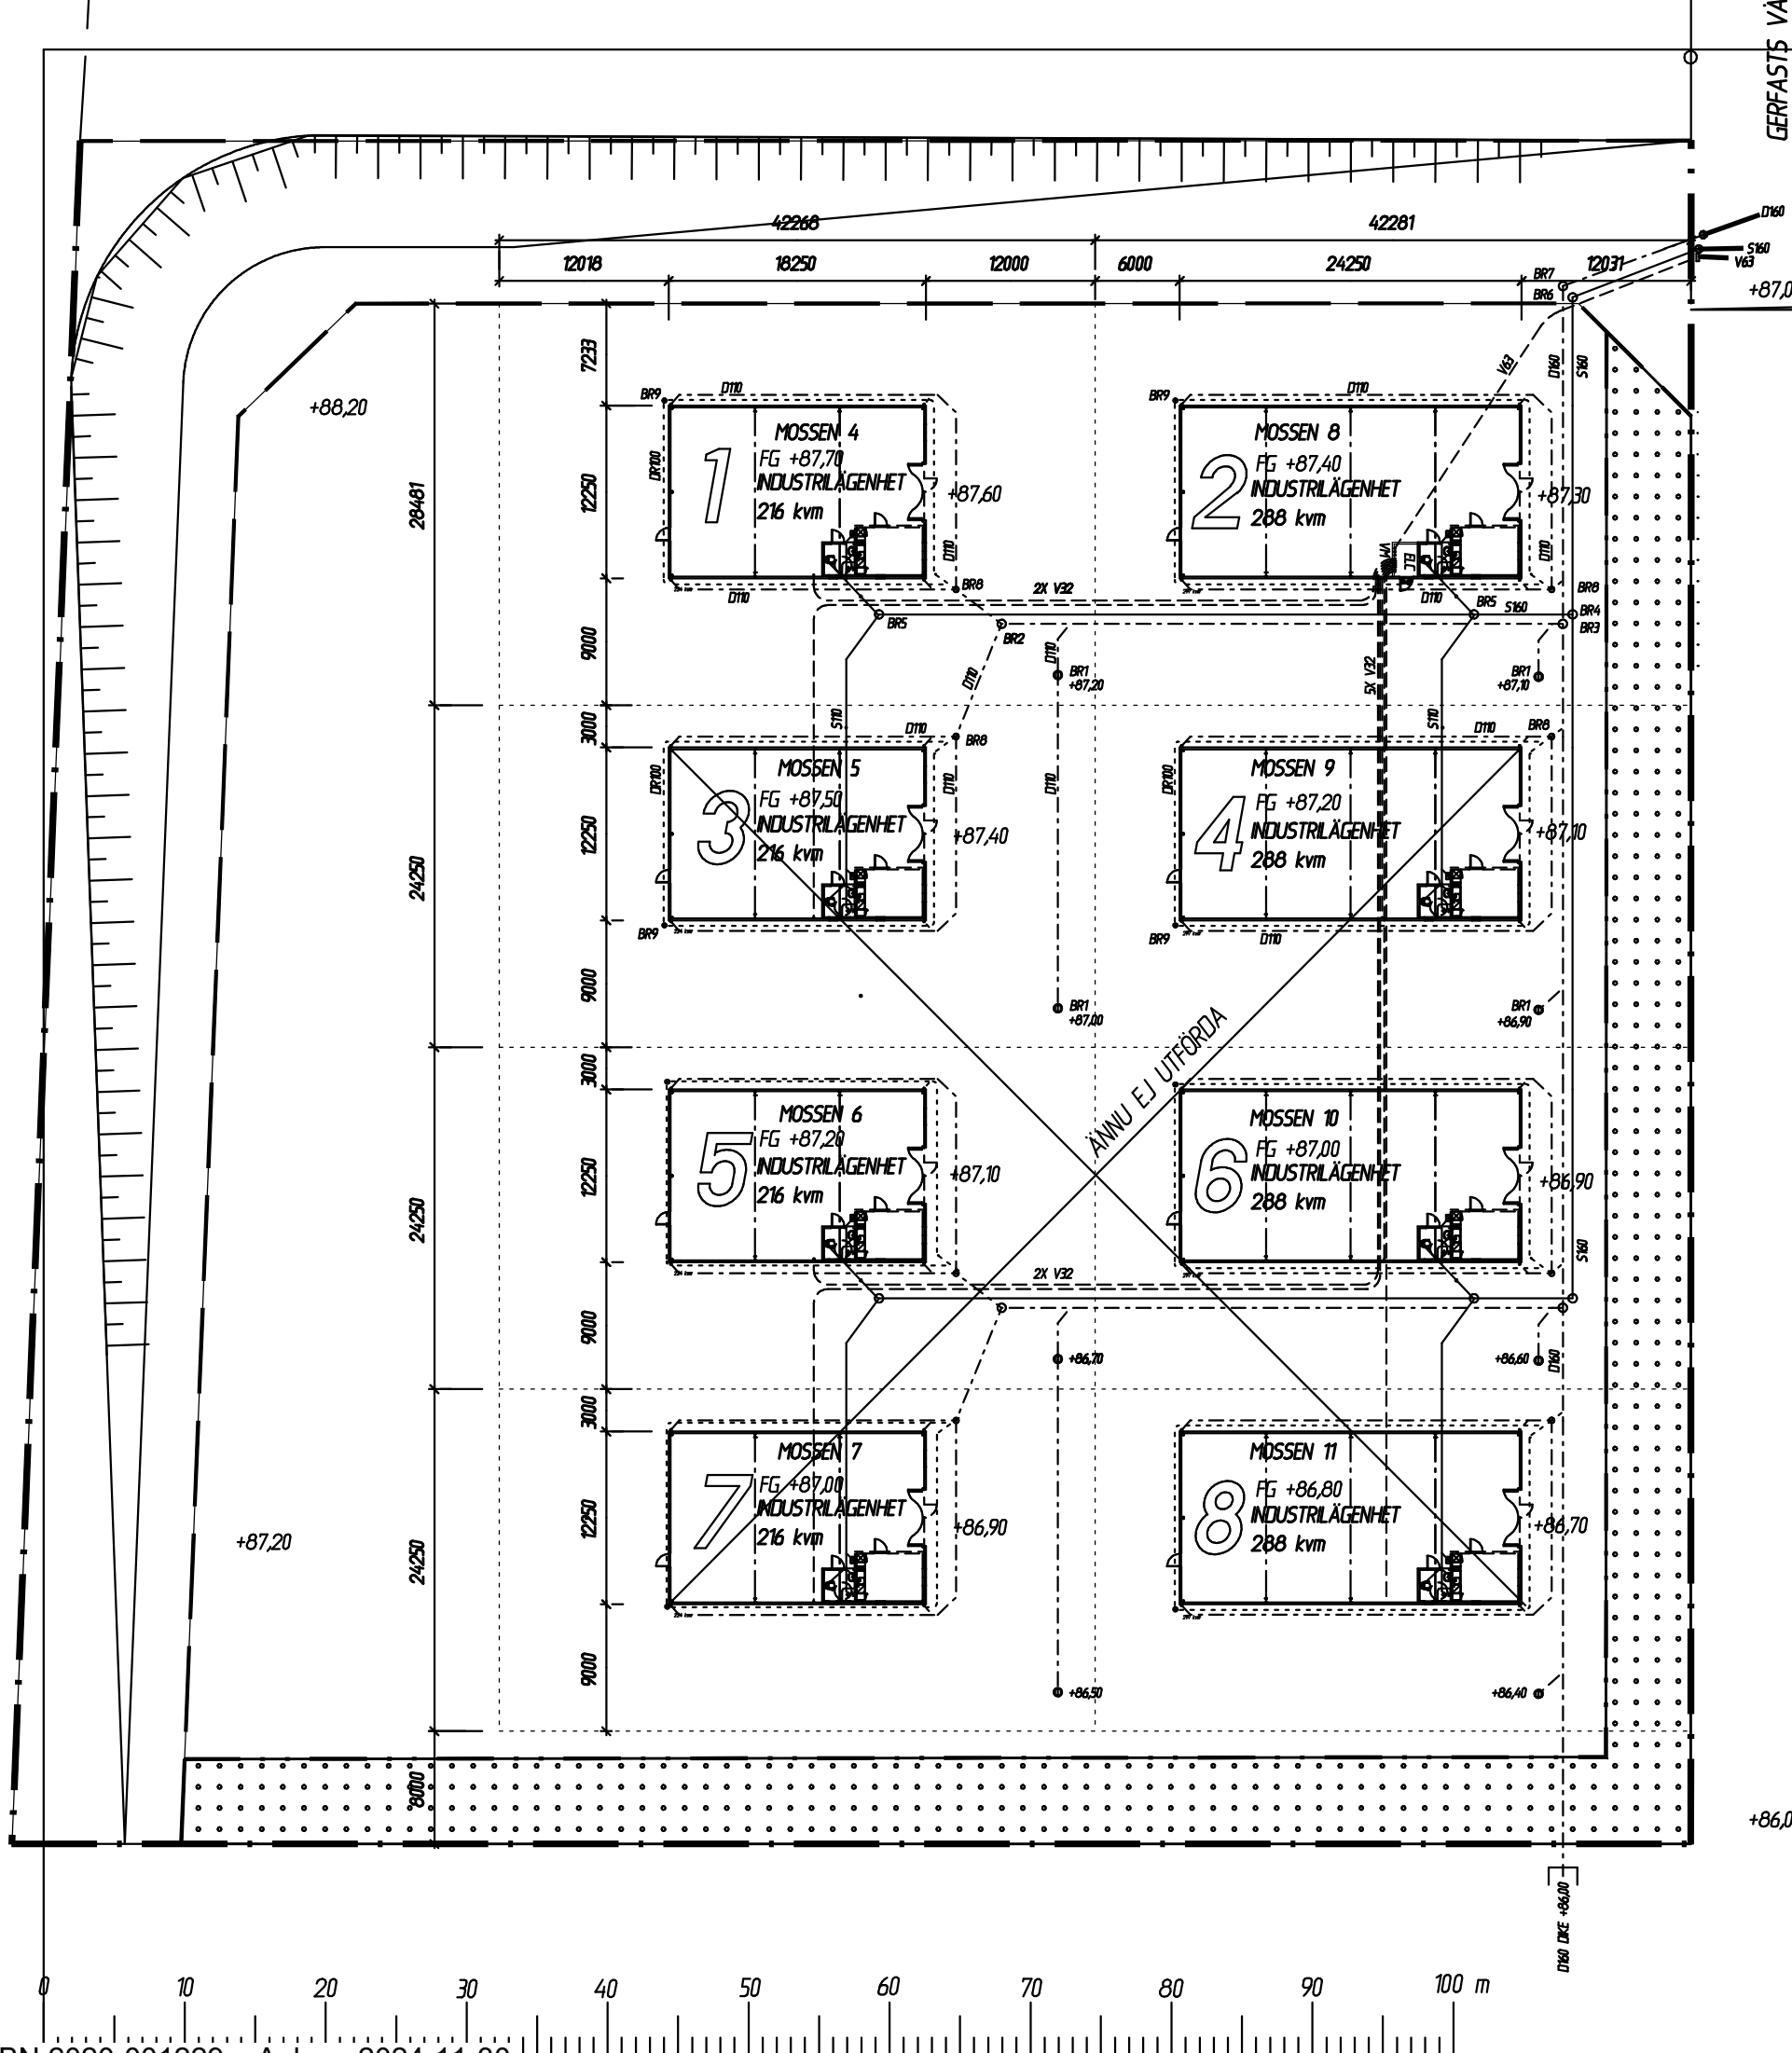

GERFASTS VÄG
160 Dserv +85,48
160 Sserv +84,56
63 Vserv
KLOVERVÄGEN
+87,00

- FÖRKLARING
D DAGVATTENLEDNING
S SPILLVATTENLEDNING
V KALLVATTENLEDNING
- BR1 400 REGNVATTENBRUNN MED KÖRBART GALLER
BR2 400 SAMLINGSBRUNN DAGVATTEN
BR3 600 SAMLINGSBRUNN DAGVATTEN
BR4 600 FÖRDELINGSBRUNN SPILLVATTEN
BR5 300 REJSBRUNN SPILLVATTEN
BR6 600 SPOLBRUNN SPILLVATTEN
BR7 600 SLAMBRUNN DAGVATTEN
BR8 400 SLAMBRUNN DRÄNERING OCH STUPRÖR
BR9 SPOLBRUNN DRÄNERING

E	RELATIONSRTNING	HGH	2024-11-29
D	VA-RITNING	HGH	2021-11-24
C	DAGVATTENLÖSNING	HGH	2021-09-08
B	TOMTKARTA	HGH	2021-04-21
A	PORT	HGH	2020-12-15
ANT.	REVIDERING AVSER.	SIGN.	DATUM

 **Arkitekt Hansson AB 556807-8546**
SÄGGATAN 3, 283 41 OSBY
0479-10137, 0733-34 36 26, HGO@ARKHANSSON.SE

OSBY SVETSVÄRSTAD AB MOSSVÄGEN 13, 283 50 OSBY		MOSSEN 4-11 GERFASTS VÄG 8, OSBY KOMMUN INDUSTRIHOTELL NYBYGGNAD SITUATIONSPLAN SKALA 1:500	
RITAD AV Hans-Gösta Hansson	HANDLÄGGARE Hans-Gösta Hansson	OSBY 2020-12-14	REG.
OSBY 2020-12-14	FAK	ARBETSNR.	RITINGSNR.
Hans G. Hansson	-	19-061	01-1 VA E