


Planritning Norrtälje Mora 2:49

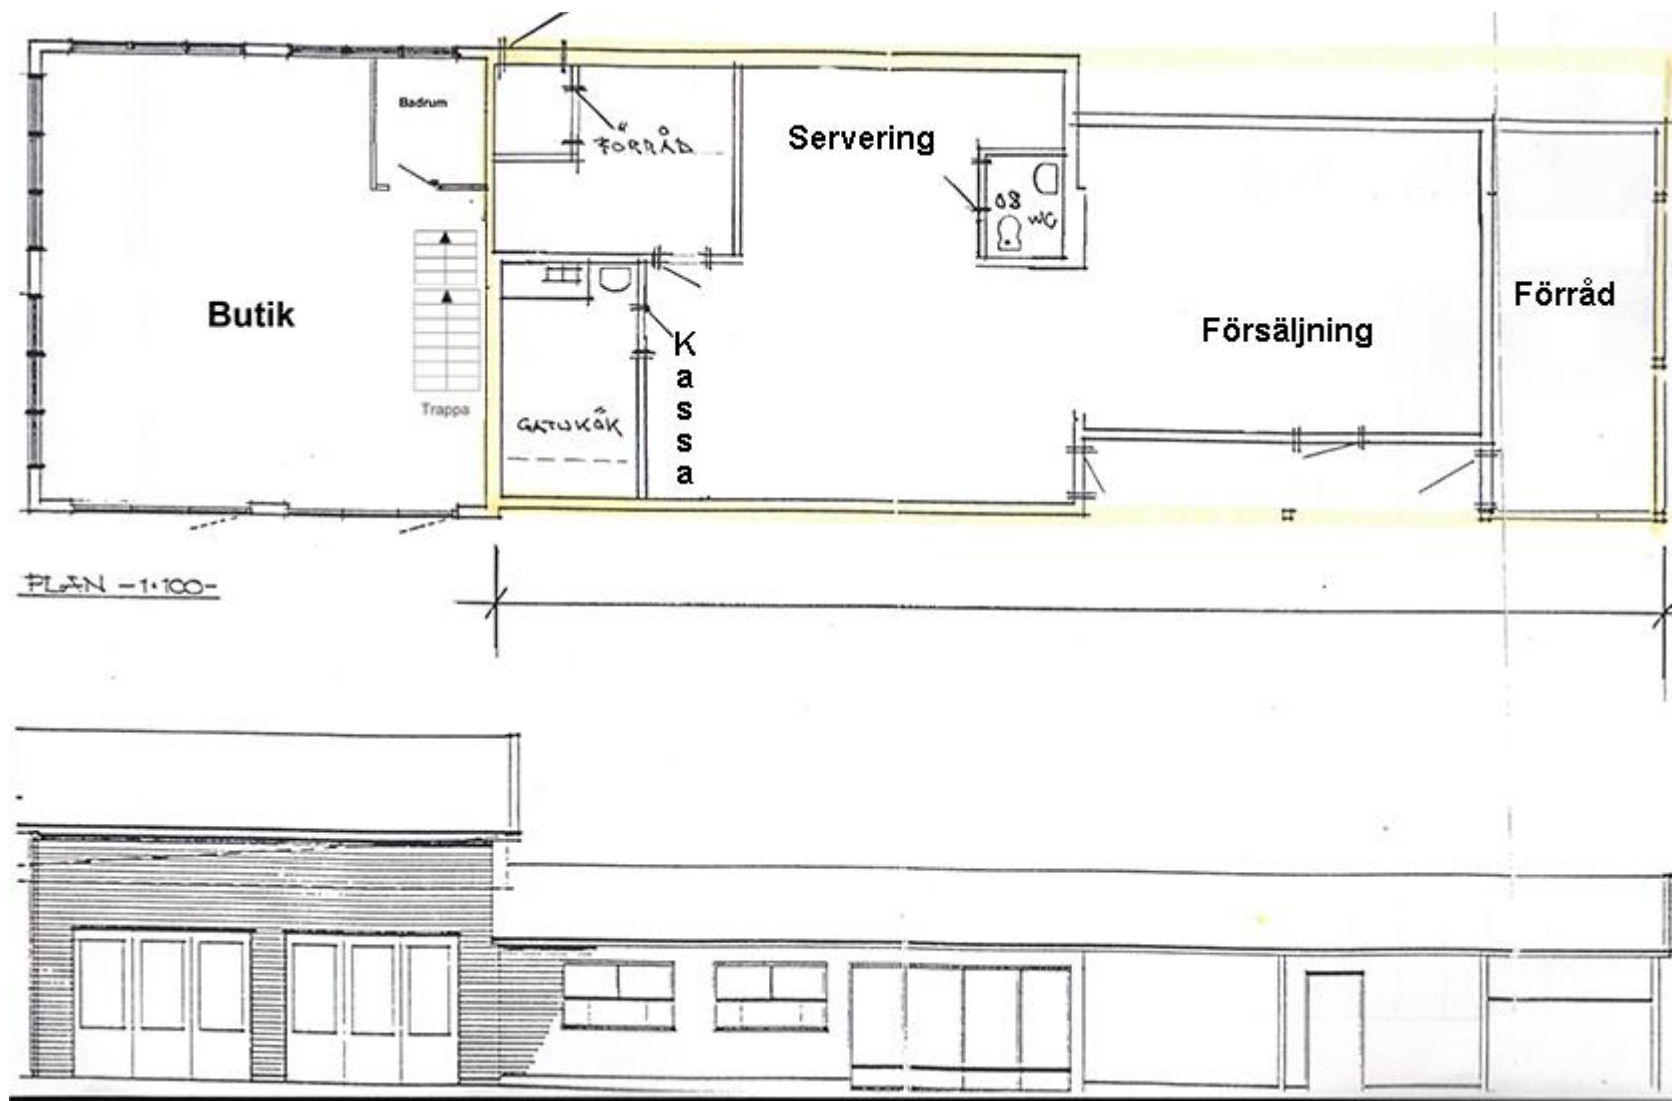

Obs planritningen är inte riktigt överensstämmande med verkligheten. Annan planlösning i Bensinmacksdelen