


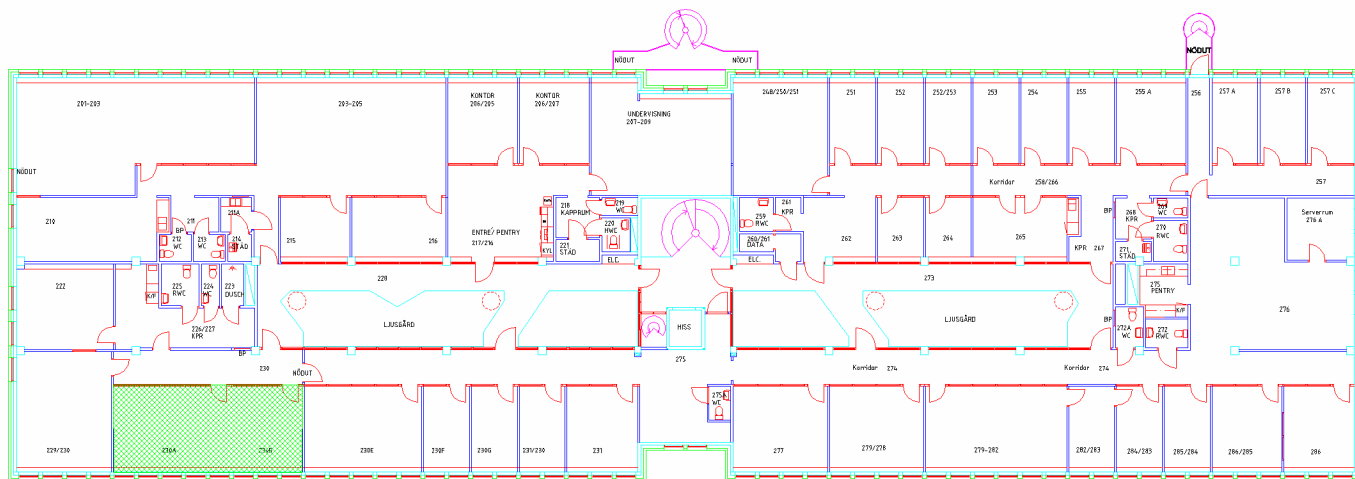

E	Ombyggnad MaxiT	MMe	20190121
D	Ombyggnad Left Is Right	MMe	20080301
C	Ombyggnad Teleca	MMe	20041230
B	Ombyggnad Teleca	MMe	20040120
A	Allmän revidering	MMe	20030401
Rev.	Revideringen avser	Sign.	Datum

RELATIONSRTNING			
Soft Center			3
RONNEBY			Plan 2
Ritad Fogelberg	Datum 1990	Skala 1:200	Rev. E