

LOKAL
01:02-09
BRA 422 m²

LOKAL
01:02-05
BRA 207.5 m²

AREA, VOLYM
BTA 2144.4 m²
BTV 10335.9 m³



LOKAL
01:02-04
BRA 331 m²

LOKAL
01:02-03
BRA 191.2 m²

LOKAL
01:02-02
BRA 139.3 m²

LOKAL
01:02-01
BRA 434.0 m²

FÖRKLARINGAR
LÄGENHETSGRÄNS
INGÅR EJ I BRUKSAREAN

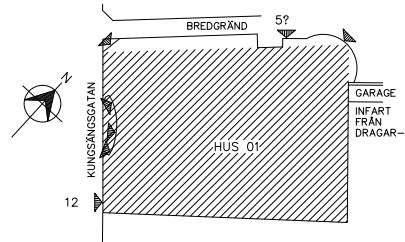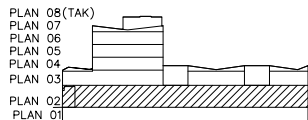

REV	ANT	ÄNDRINGEN AVSER	DATUM	SIGN
-----	-----	-----------------	-------	------

RELATIONSHANDLING

Uppsala Akademiförvaltning

Box 121
751 04 UPPSALA
e-mail: ritning@uaf.uu.se

Tel: 018-471 75 00
Fax: 018-471 75 01
www.uaf.se

PL		
X	A	IGAD 0707286567
K		
W		
V		
E		
L		
B		

UPPDRAG NR	RITAD/KONSTR AV	HANDLAGGARE
DATUM	IAP	IAP
2003-05-13	ANSVARIG	

DRAGARBRUNN 30:4

UPPSALA

HUS 01

PLAN 02 (BV) +7.02

PLANRITNING LÄGENHETER

SKALA	NUMMER	REV
A1 1:100, A3 1:200	3714	A-48-11-01021

